

LEGENDA

—●—	AREA DE PASAJEROS



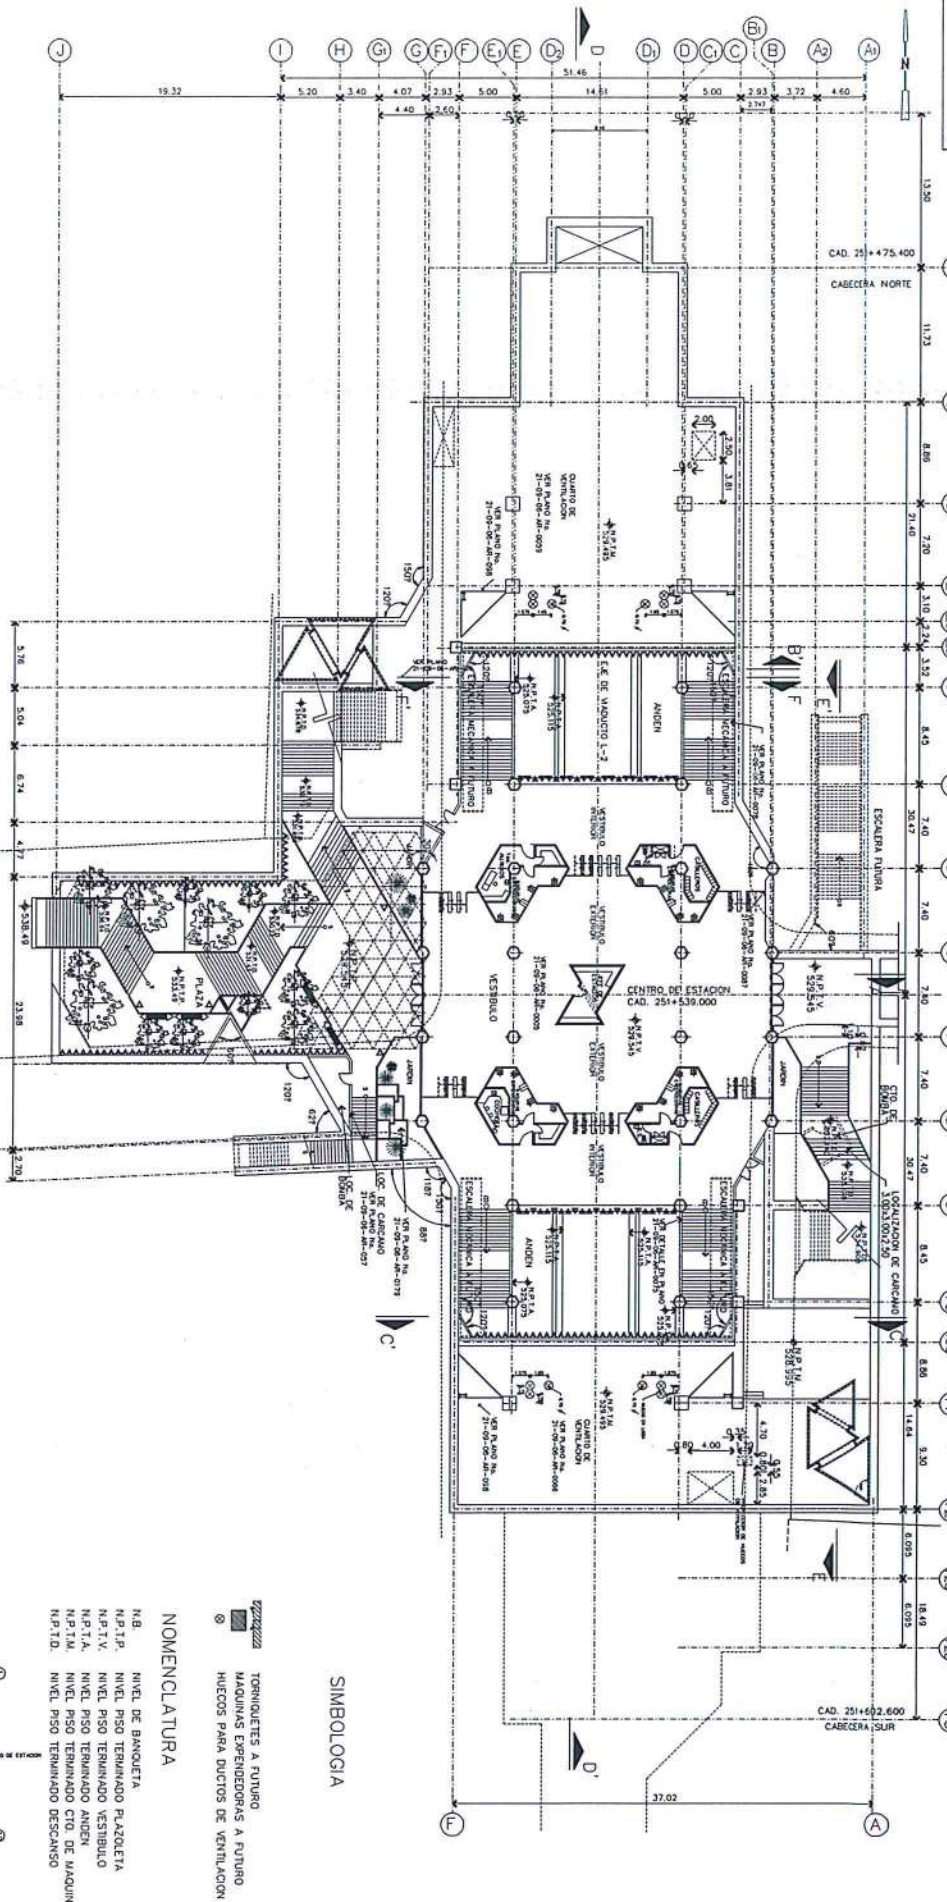


**SIMBOLOGIA**


**NOMENCLATURA**

- N.B. NIVEL DE BANQUETA
- N.P.T.P. NIVEL PISO TERMINADO PLAZOLETA
- N.P.T.V. NIVEL PISO TERMINADO VESTIBULO
- N.P.T.A. NIVEL PISO TERMINADO ANDEN
- N.P.T.M. NIVEL PISO TERMINADO CTO. DE MAQUINAS
- N.P.T.D. NIVEL PISO TERMINADO DESCANSO

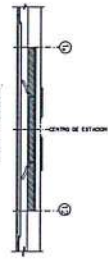

**PLANOS DE REFERENCIA**

REVISIONES		REVISION CHUZADA		ESTACION INCLUIDAS	
No. DE PLANO	DESCRIPCION	No. DE PLANO	DESCRIPCION	No. DE PLANO	DESCRIPCION


GOBIERNO DEL ESTADO  
NUEVO LEON



**METRORREY**  
ESTACION FUNDADORAS  
PLANTA ARQUITECTONICA  
NIVEL VESTIBULO  
CAMBIO DE ANDEN SOBRE LOSA FERROVARIARIA  
21-09-06-04-0003

NO.	FECHA	PROYECTISTA	REVISOR	APROBADO
1	21-09-06	...	...	...




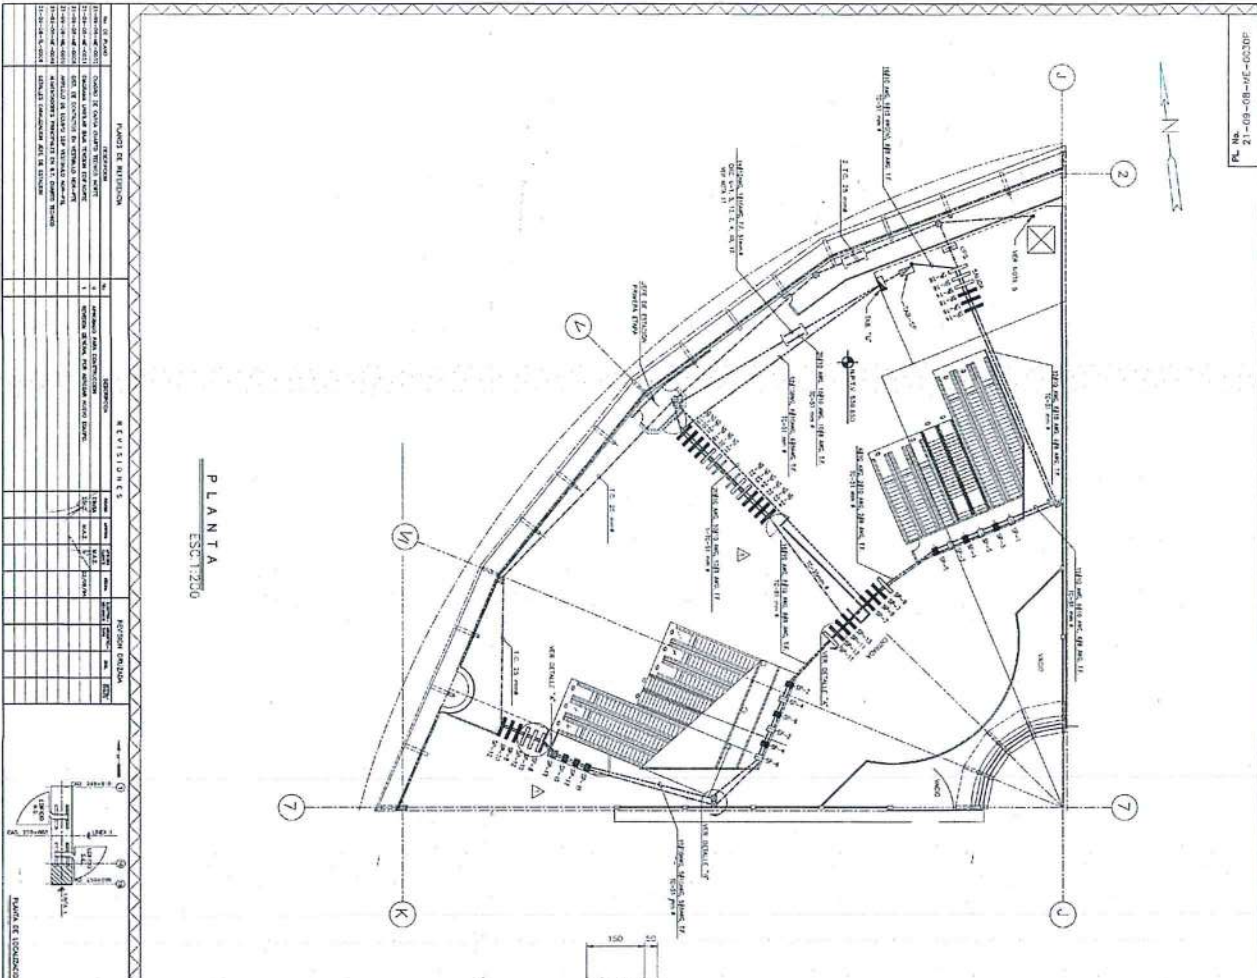

**PLANTA**  
ESC: 1/200


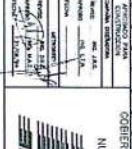

GOBIERNO DEL ESTADO  
NUEVO LEON

ESTACION GUANAJUATO L-2  
ALUM. A ED. DE PRIME SINCRON  
DE TRANS. VESTIBULO NOROCC


21-09-09-MET-103 P. 1

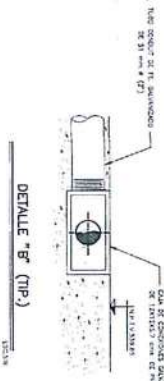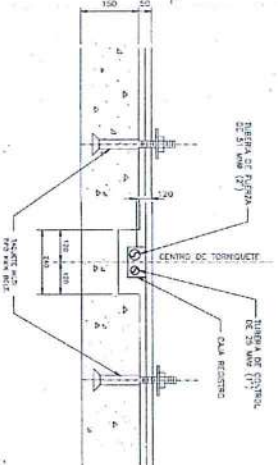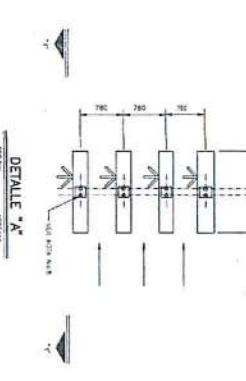

**CORTE "1-1"**


**SIMBOLOGIA:**

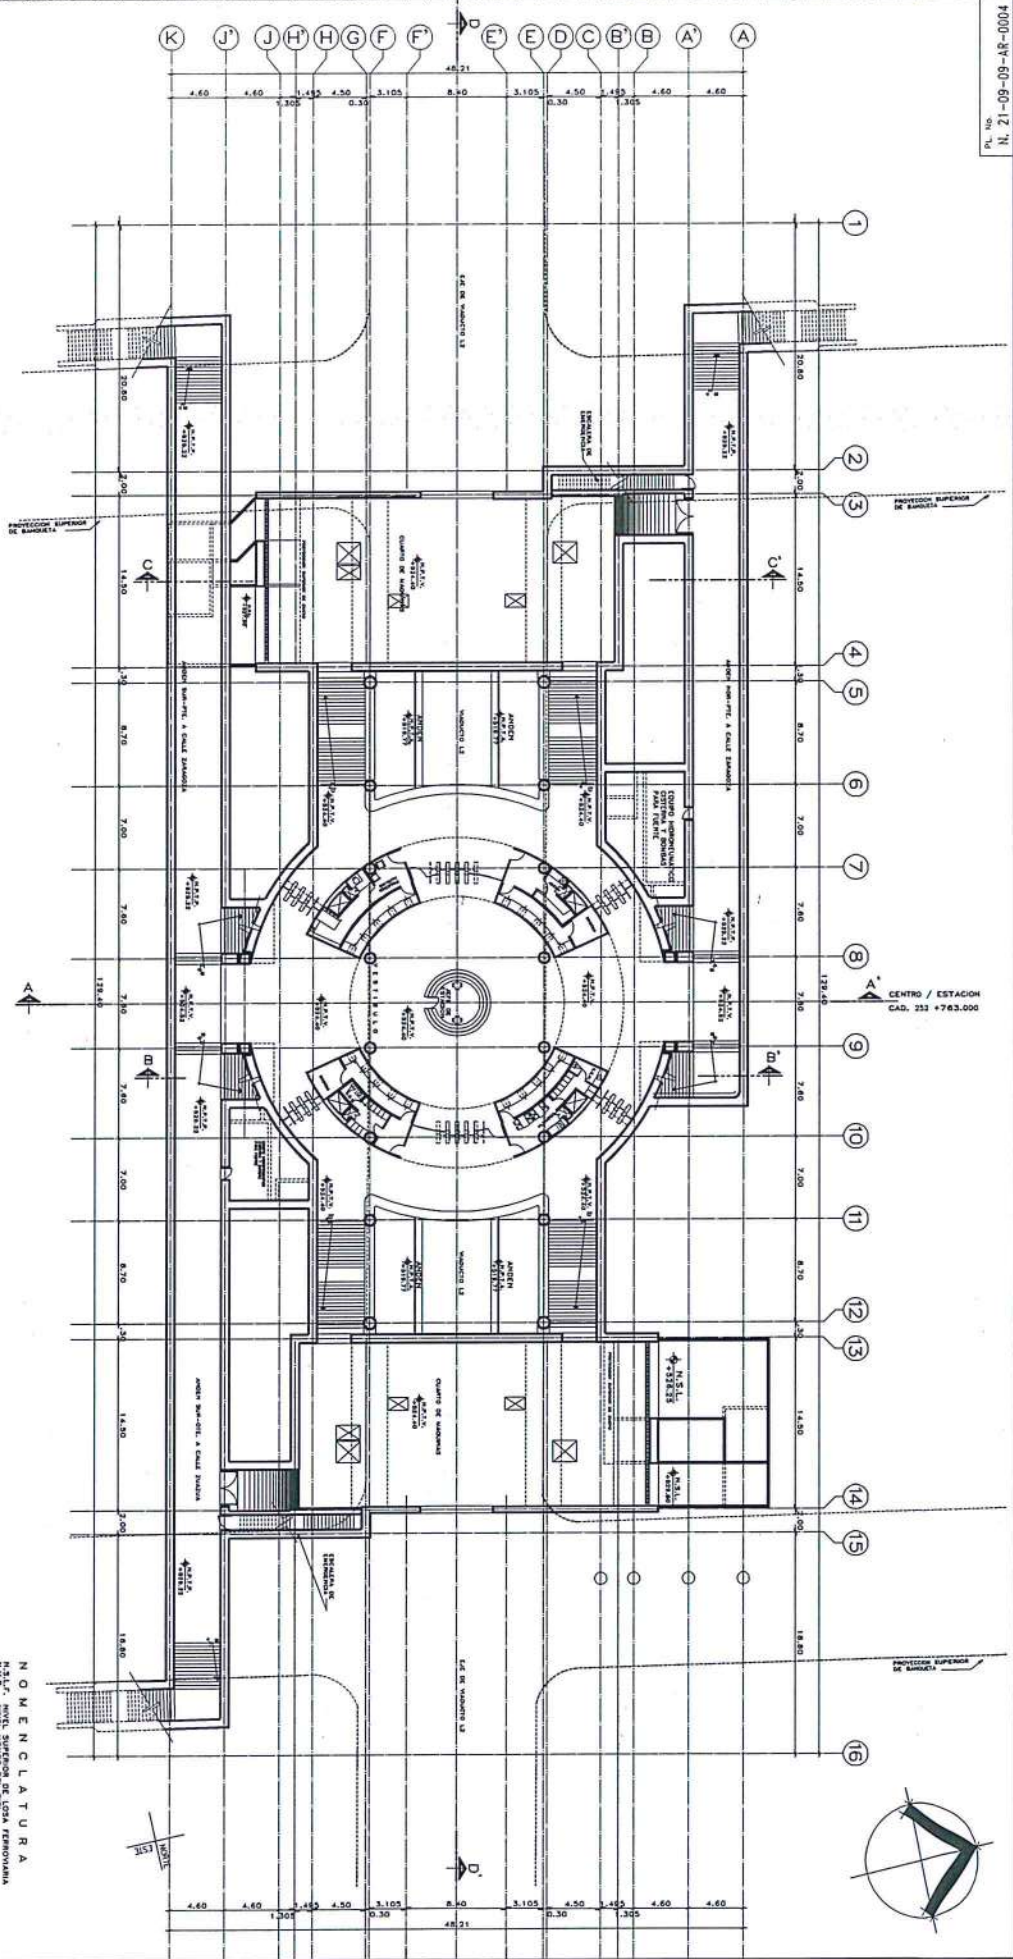

PLANO DE REFERENCIA		REVISIONES		REVISION CONZABA	
No. DE PLANO	DESCRIPCION	No.	FECHA	FECHA	DESCRIPCION
A. 21-09-09-001	PLANTA GENERAL NIVEL VESTIBULO	1	12/07/10	12/07/10	REVISIÓN EN EL DISEÑO
B. 21-09-09-002	PLANTA GENERAL NIVEL ANDEN	2	12/07/10	12/07/10	REVISIÓN EN EL DISEÑO
C. 21-09-09-003	CORTE LONGITUDINAL L-10'				
D. 21-09-09-004	PLANTA A DETALLE NIVEL VESTIBULO				

REVISION CONZABA		REVISION EN EL DISEÑO	
No.	FECHA	No.	FECHA
1	12/07/10	1	12/07/10
2	12/07/10	2	12/07/10

**100 GRUPO DE DISEÑO**

GOBIERNO DEL ESTADO  
NUEVO LEÓN


**METROREY**

ESTACION GENERAL IGNACIO ZARAGOZA  
PLANTA ARQUITECTONICA NIVEL VESTIBULO-PASARELA



PL. NO. N. 21-09-09-AR-0004

**NOMENCLATURA**


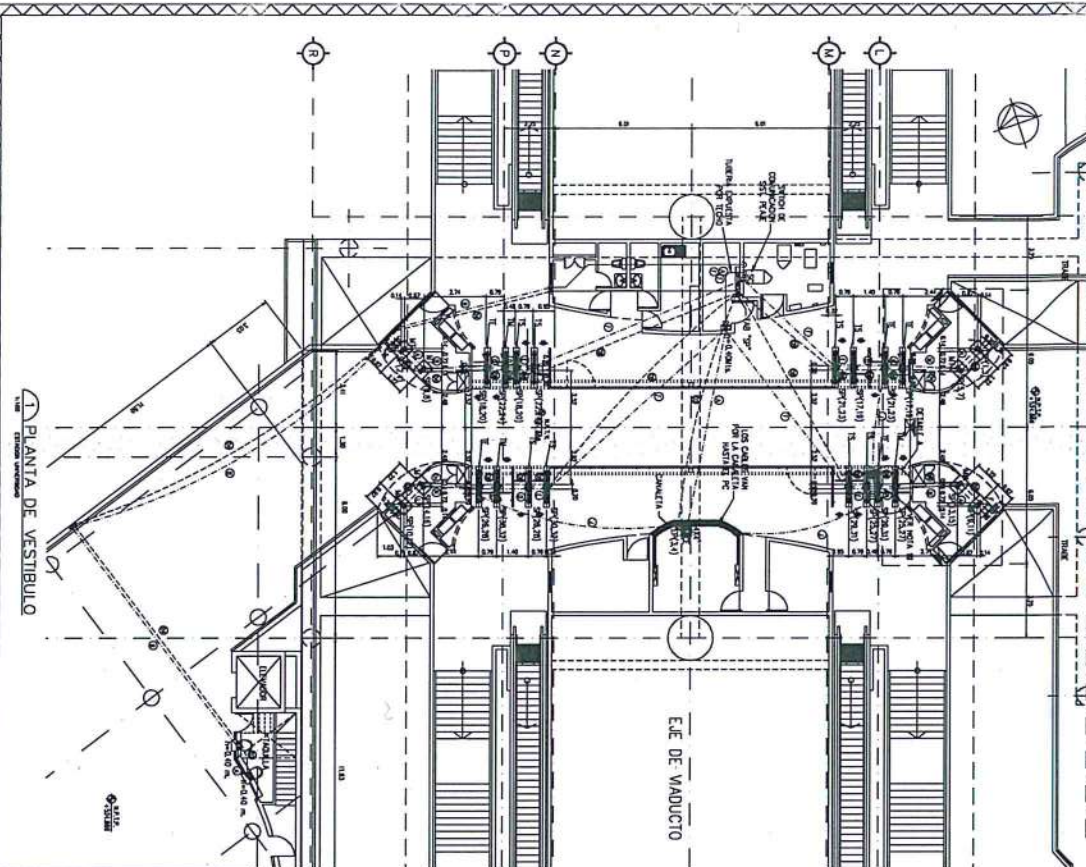

PLANTA DE VESTIBULO  
ESTADO VARIANTE

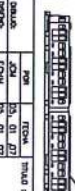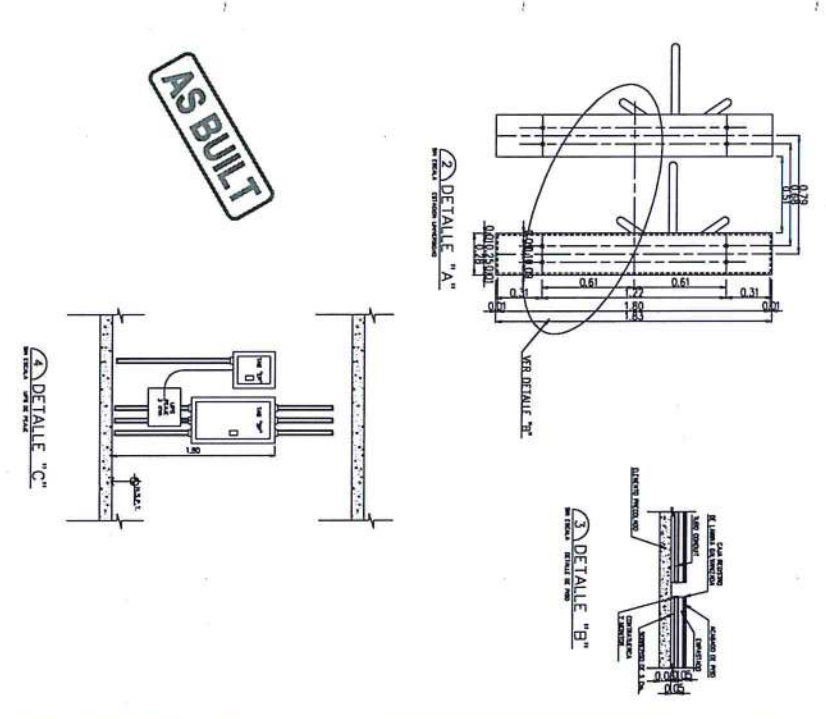

REVISIONES

NO.	FECHA	DESCRIPCION	REALIZADO POR	REVISADO POR
1				
2				

GOBIERNO DEL ESTADO  
NUOVO EON


ESTACION UNIVERSIDAD  
CAMUJAN DE PEÑAL  
METROREY

PLANTA LAVES

NO.	FECHA	DESCRIPCION	REALIZADO POR	REVISADO POR
1				
2				

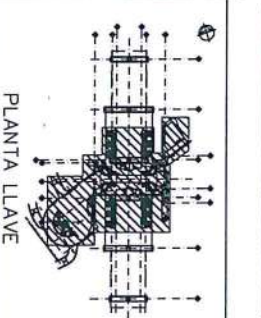- NOTAS
- 1.- REVISIONES Y MODIFICACIONES.
  - 2.- NO SE TIENEN EN CUENTA LAS MODIFICACIONES...
  - 3.- LA INSTALACION DEBE SER HECHA DE ACUERDO...
  - 4.- LA INSTALACION DEBE SER HECHA DE ACUERDO...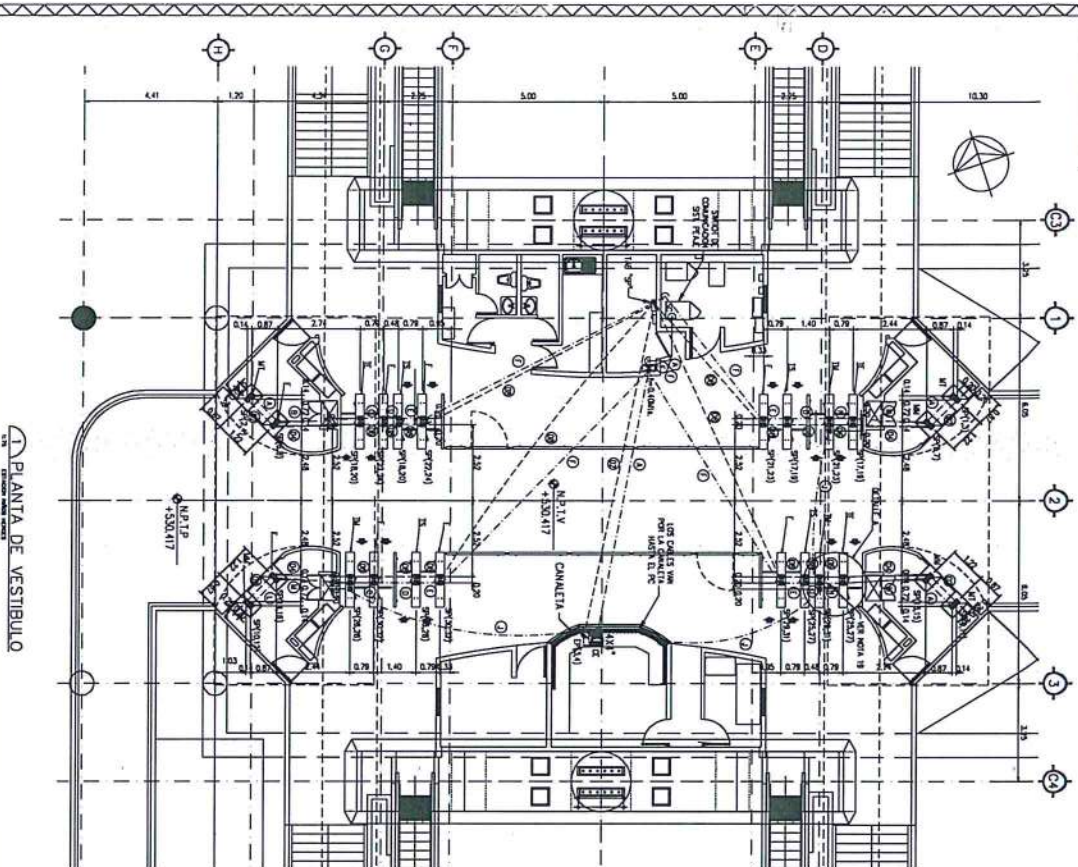
PLANTA DE VESTIBULO  
 1/4 ESCALA 1:500


PLANOS DE REFERENCIA

REVISIONES

REVISION GRAFICA




**SIEMENS**

GOBIERNO DEL ESTADO  
 NUEVO LEON

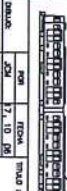

ESTACION MISES JORGES  
 CANALIZACION DE FASES  
 NIVEL VESTIBULO

**AS BUILT**

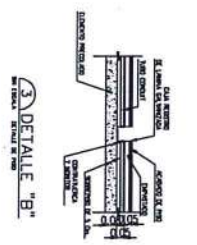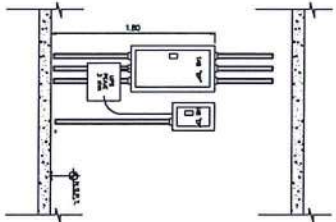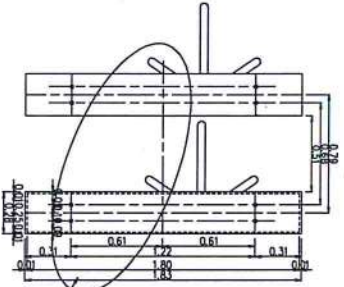

NOMENCLATURA	
1	TRUBO
2	ANILLO DE AMORTIGUACION (RINGS)
3	ANILLO DE AMORTIGUACION (RINGS)



- NOTAS**
- 1.- CONEXIONES Y MONTAJES EN GENERAL.
  - 2.- INSTALAR EN EL PUNTO DE LA RED DE ALIMENTACION.
- SIMBOLOGIA**
- 1.- TRUBO "X" 3/4" 201/21V PARA EXPANSION DE FASES
  - 2.- ANILLO DE AMORTIGUACION





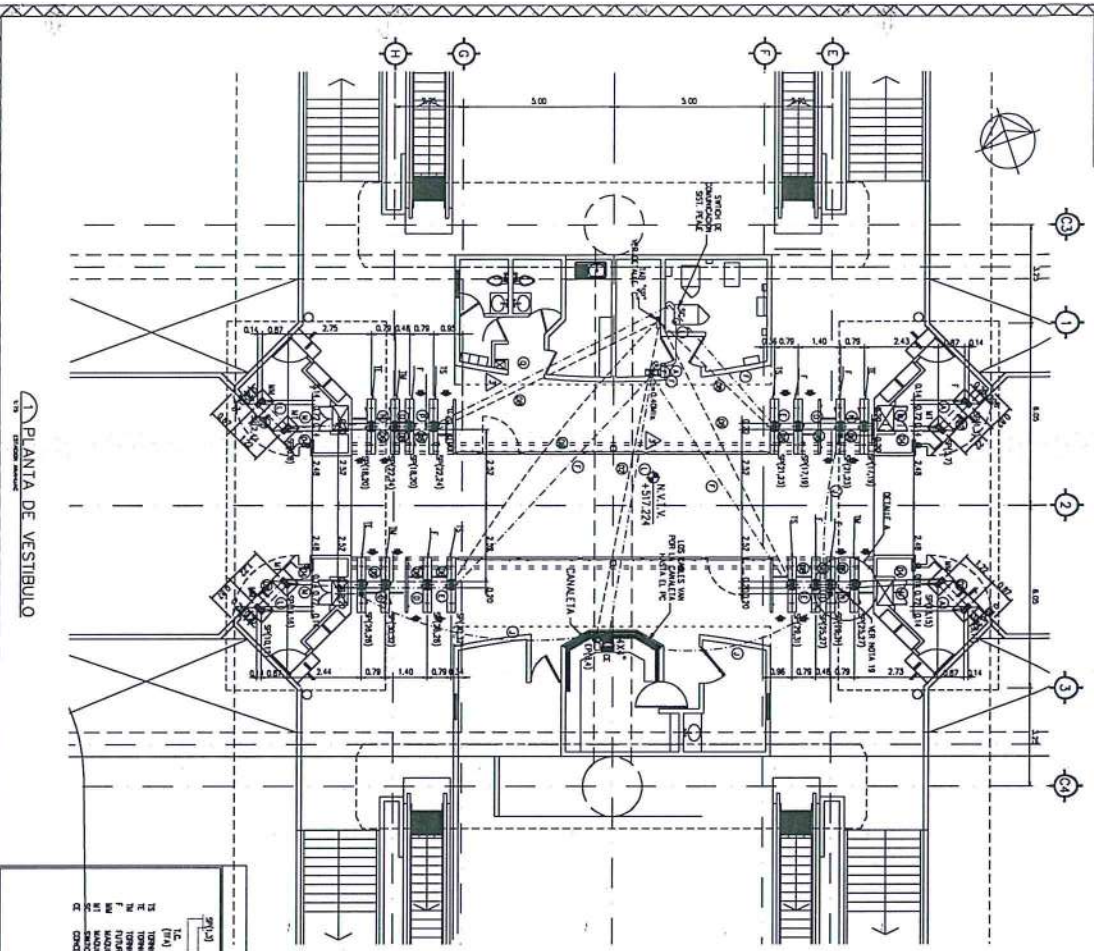

PLANTA DE VESTIBULO

REVISIONES

NO.	FECHA	DESCRIPCION	REVISOR	PROYECTISTA
1		REVISION FINAL COORDINACION		
2		REVISION GENERAL		
3		LAMINADO DE PUERTAS DE CAMBIO DE VESTIBULO Y DE SERVICIO		
4		LAMINADO DE PUERTAS DE CAMBIO DE VESTIBULO		


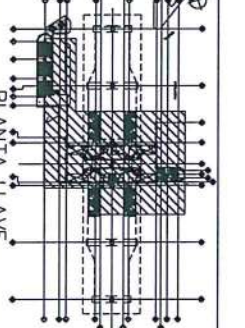


PLANTA LAVAVE

GOBIERNO DEL ESTADO  
 NUEVO LEON



ESTACION MANUALE  
 CANALIZACION DE FUEGO  
 METROREY

**AS BUILT**

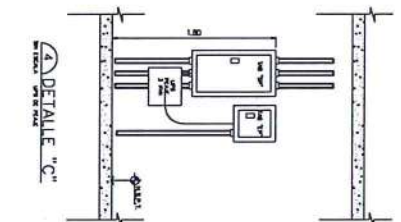

NOTAS

- 1.- COORDINAR Y VERIFICAR EN SU MOMENTO.
- 2.- NO SE DEBE MODIFICAR SIN ANTES.
- 3.- REVISAR CON EL DISEÑO EN SU MOMENTO.
- 4.- SE DEBE REVISAR EN SU MOMENTO.
- 5.- LA TIENDA DE PROTECCION DEBE SER DE MATERIAL RESISTENTE A LA CORROSION.
- 6.- REVISAR EN SU MOMENTO.


SIMBOLOGIA

LINEA 3/8" X 3/8" 120/120 PARA CABLEADO

NOVENCIATURA



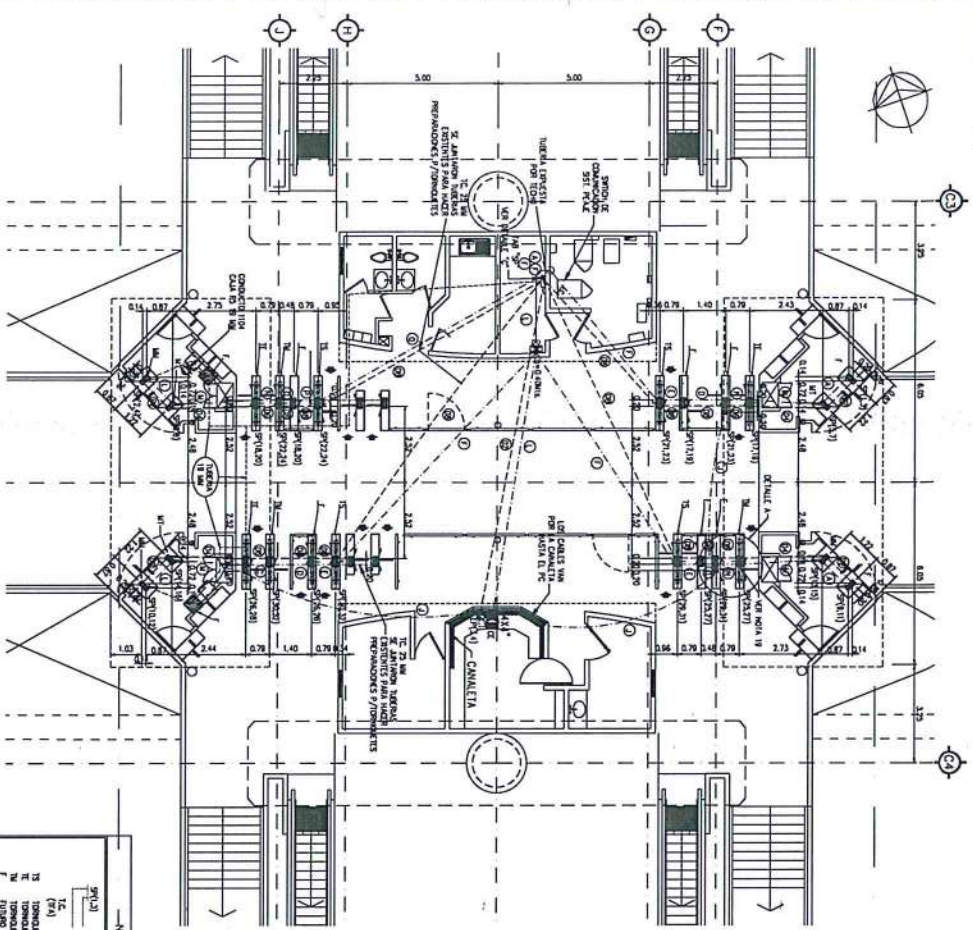


PLANTA DE VESTIBULO


No.	DESCRIPCION	FECHA	REVISOR	REVISION
1	REVISOR			
2				
3				
4				
5				
6				
7				
8				

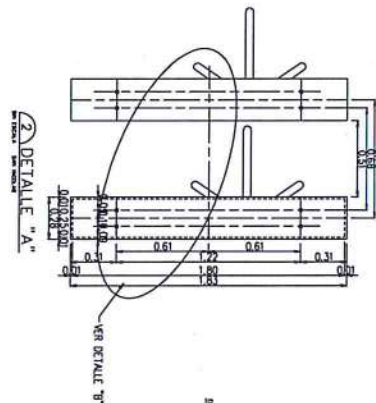

DETALLE "A"

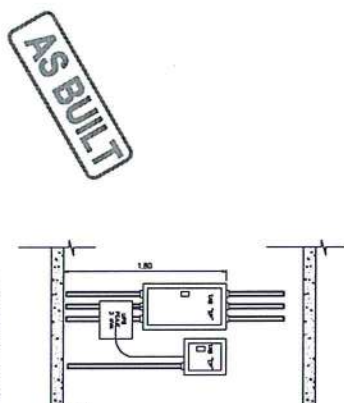

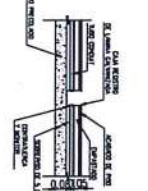
**AS BUILT**


EST PLANO Y TUBO LA PERFORACION CONTROLADA EN EL TIPO DE PERFORACION DE S.I.C. METROREY  
 INICIAL AUTOMATIZACION DE SIEMENS


GOBIERNO DEL ESTADO  
 NUEVO LEON

METROREY  
 ESTACION SIN NICOLAS  
 PLANTA VESTIBULO


- ### NOTAS
- 1-Consultar y referir a planos...
  - 2-Ver en plano de planta...



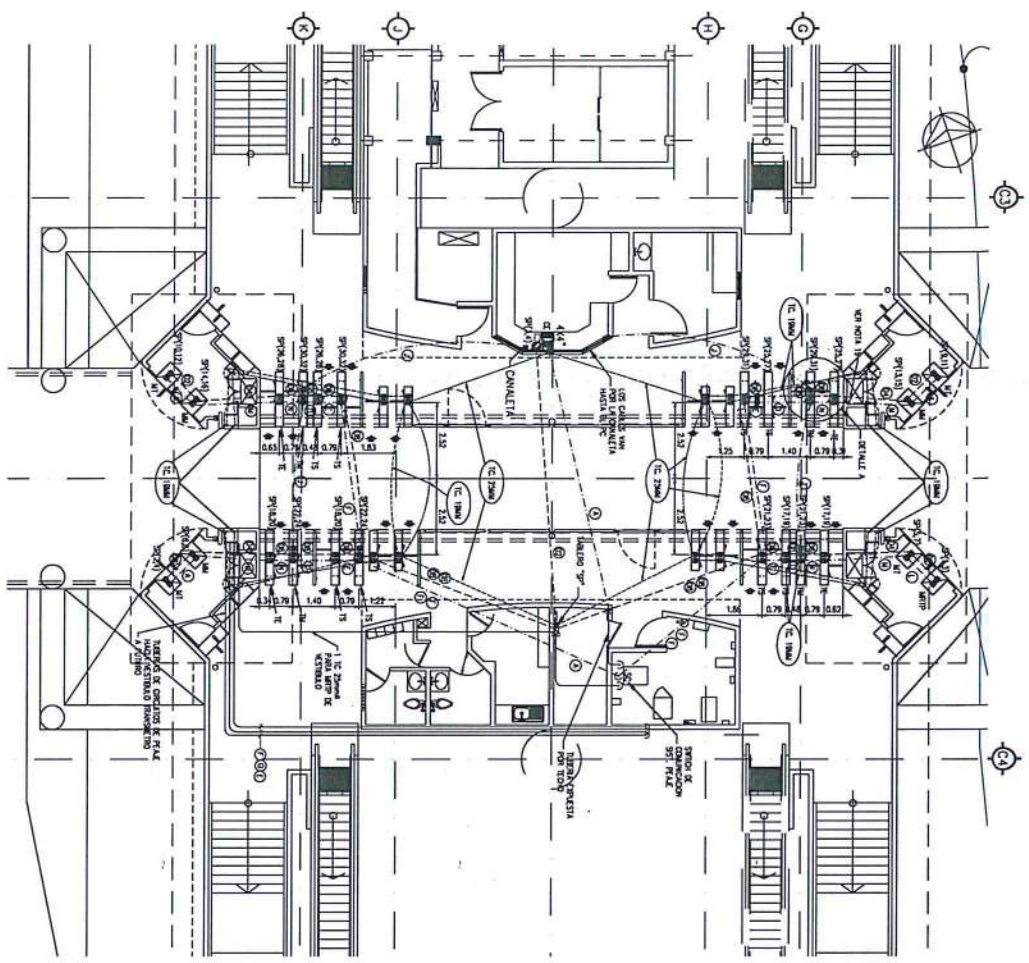


PLANTA DE VESTIBULO

NO. DE PLANOS	DESCRIPCION	REVISIONES	FECHA	PROYECTISTA	REVISOR	OTRO
22-09-14-0000-P	ESTACION SINDICO NUESTRO MESTREZADO Y VESTIBULO	1				


AS BUILT

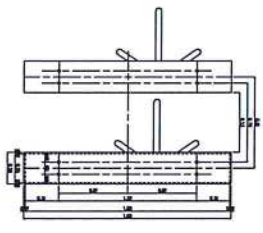

DETALLE "A"

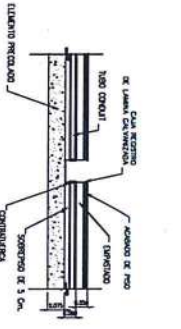

ESTRUCTURA DE BISO

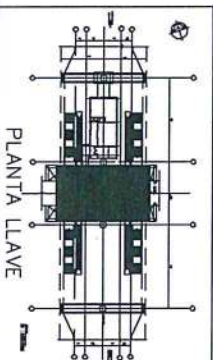

PLANTA LLAVE




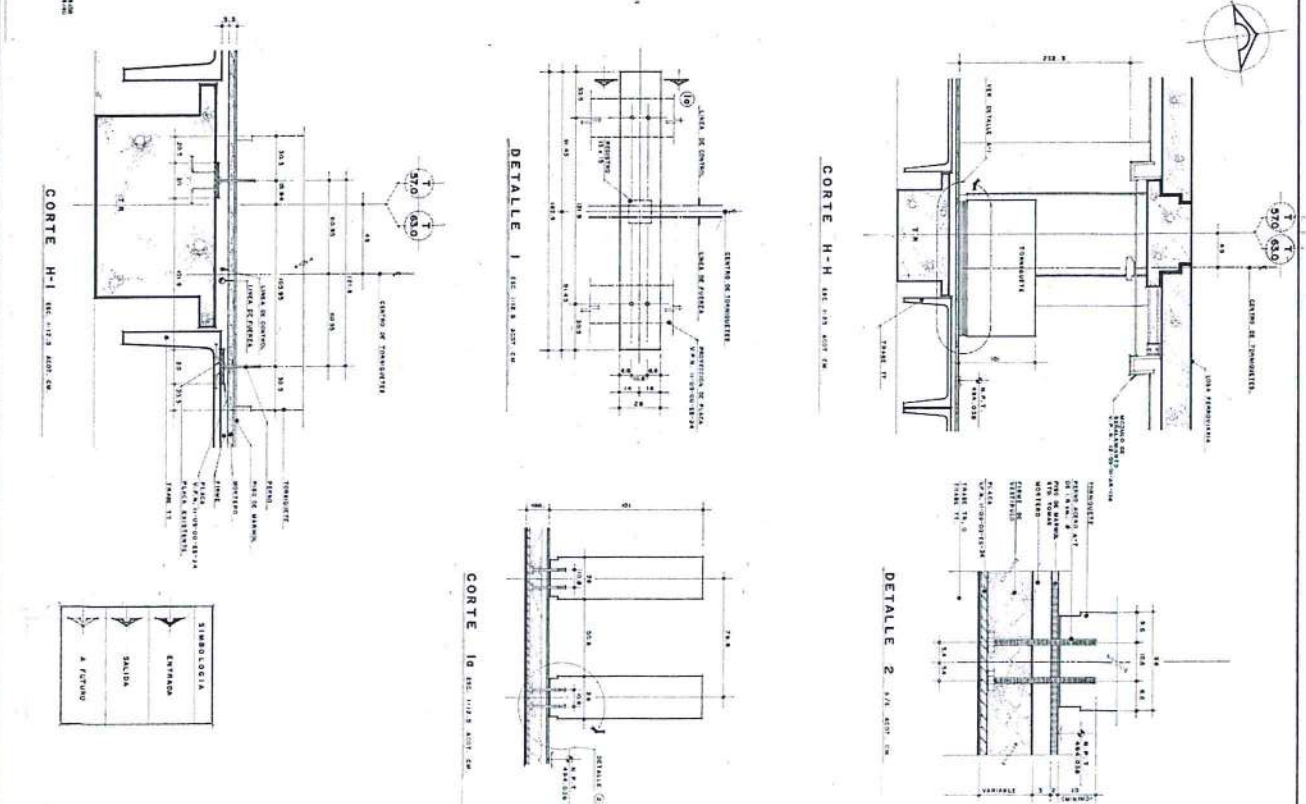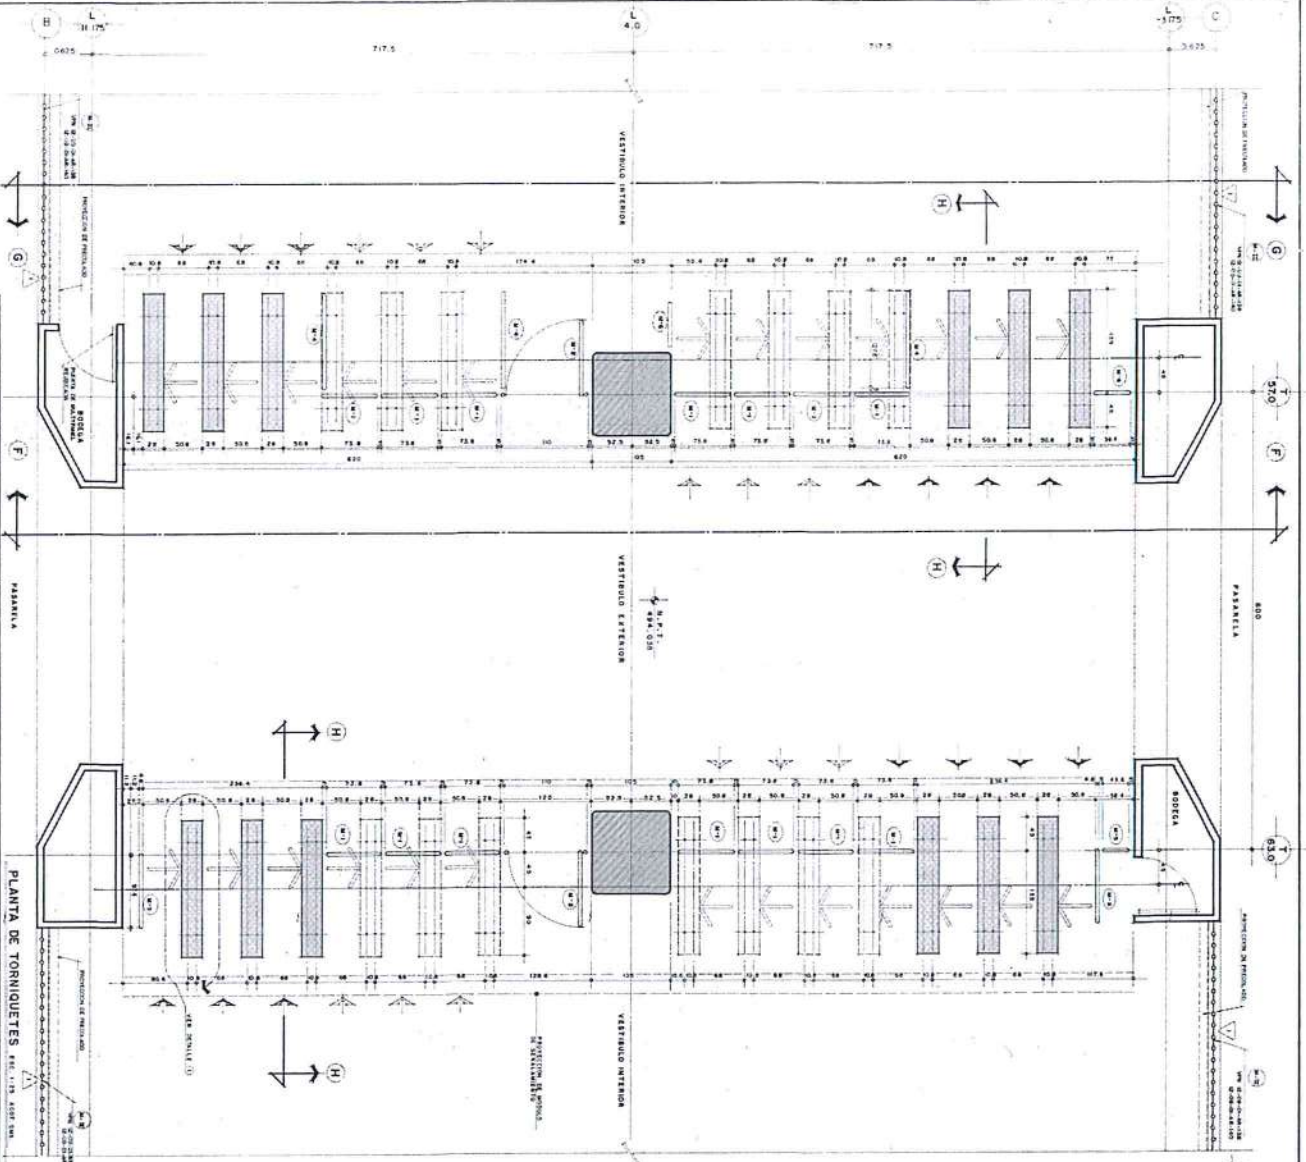- NOTAS**
1. TODAS LAS COTAS ESTAN EN MTS. EXCEPTO DONDE SE INDIQUE LO CONTRARIO.
  5. COMENSA A LOCALIZACION DE TORNIQUETES.

PLANO DE REFERENCIA	CONTENIDO	FECHA	ELABORADO	REVISADO

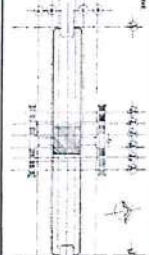


**GOBIERNO DEL ESTADO DE NUEVO LEON**

**METROREY**


**ESTACION EXPOSICION PLANTA DE TORNIQUETES NIV. VEST. REMODELACION**

PROYECTO: ESTACION EXPOSICION PLANTA DE TORNIQUETES NIV. VEST. REMODELACION




FECHA: 12-09-01-AB-137

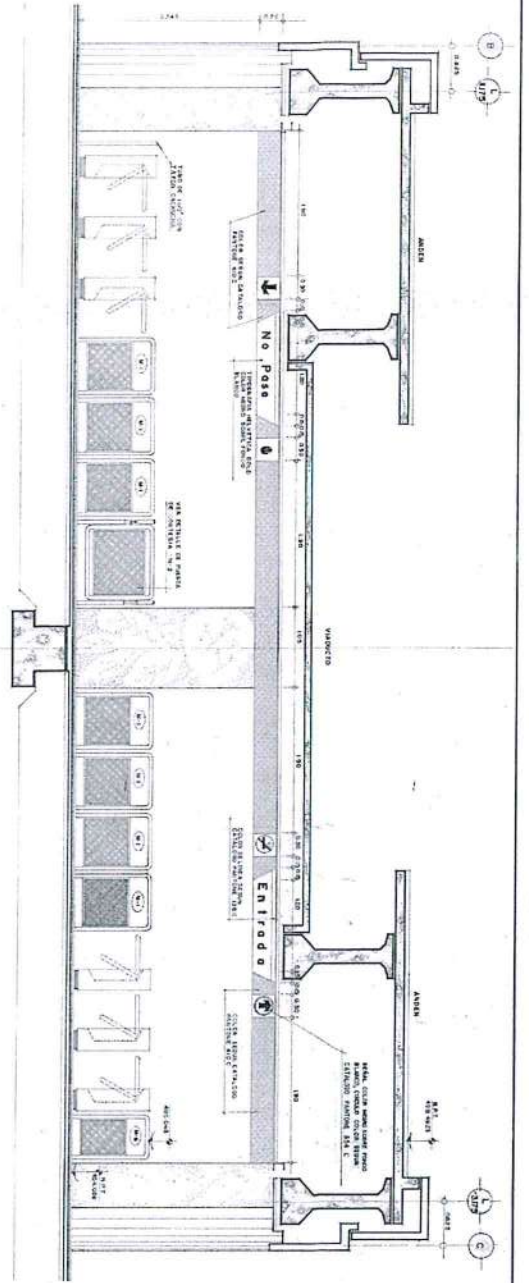

ELEVACION \*F-F\*  
METRORREY  
VESTIBULO EXTERNO

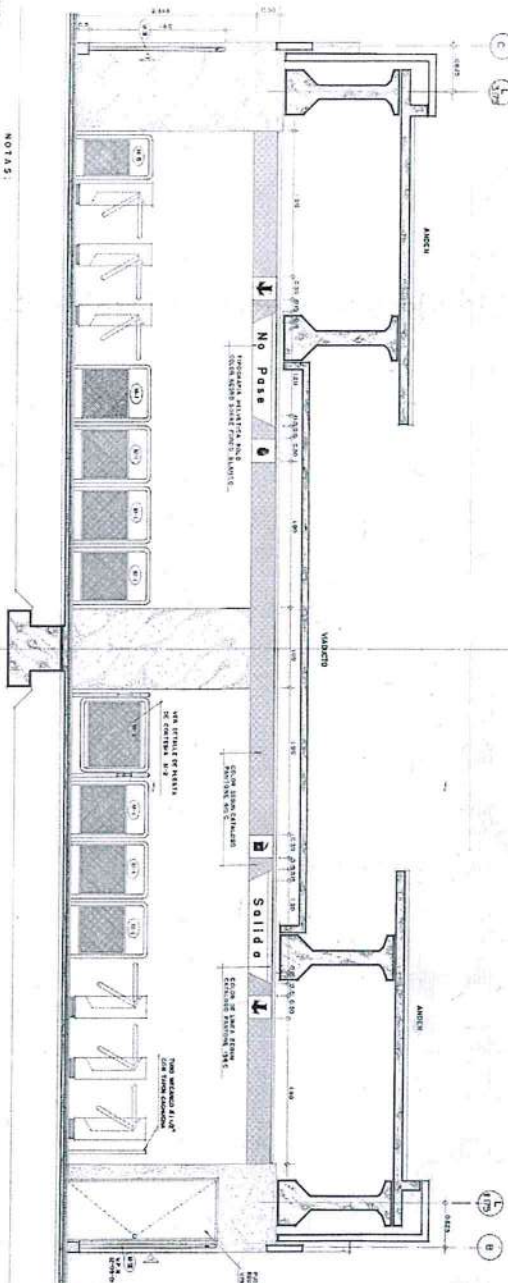

ELEVACION \*G-G\*  
METRORREY  
VESTIBULO INTERNO

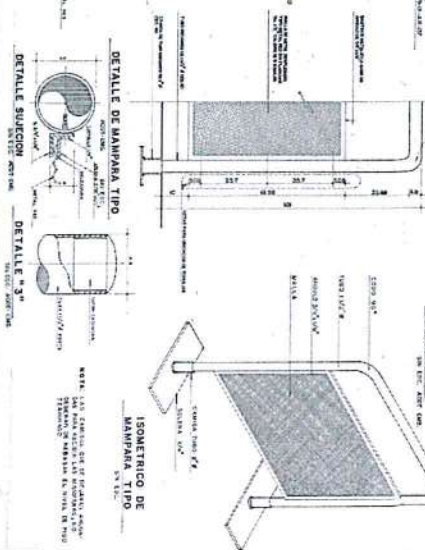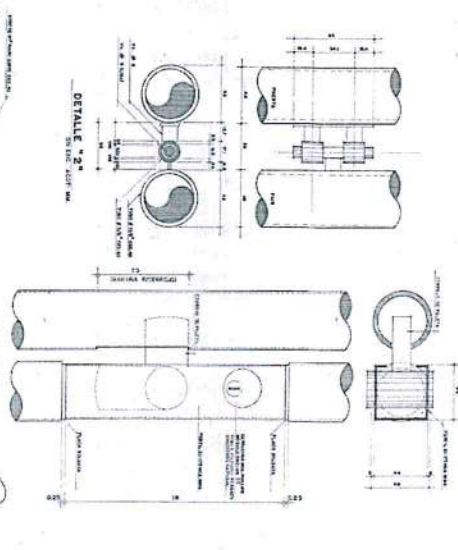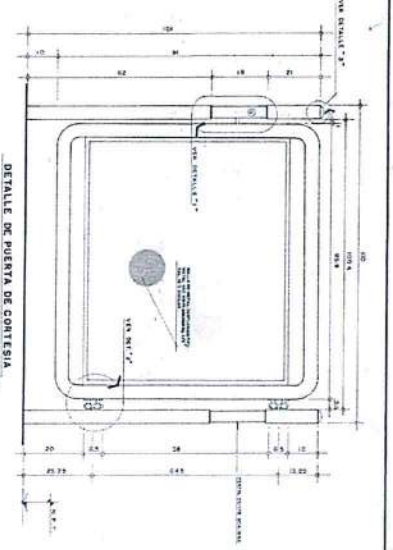



ISOMETRICO DE MANPANA TIPO

DETALLE \*3\*

ISOMETRICO DE MANPANA TIPO


FABRICACION

GOBIERNO DEL ESTADO DE NUEVO LEON

METRORREY

ESTACION EXPOSICION SINALAMONTE Y INGENIERIA NIVEL VESTIBULO REMODELACION

12-09-04-08-158

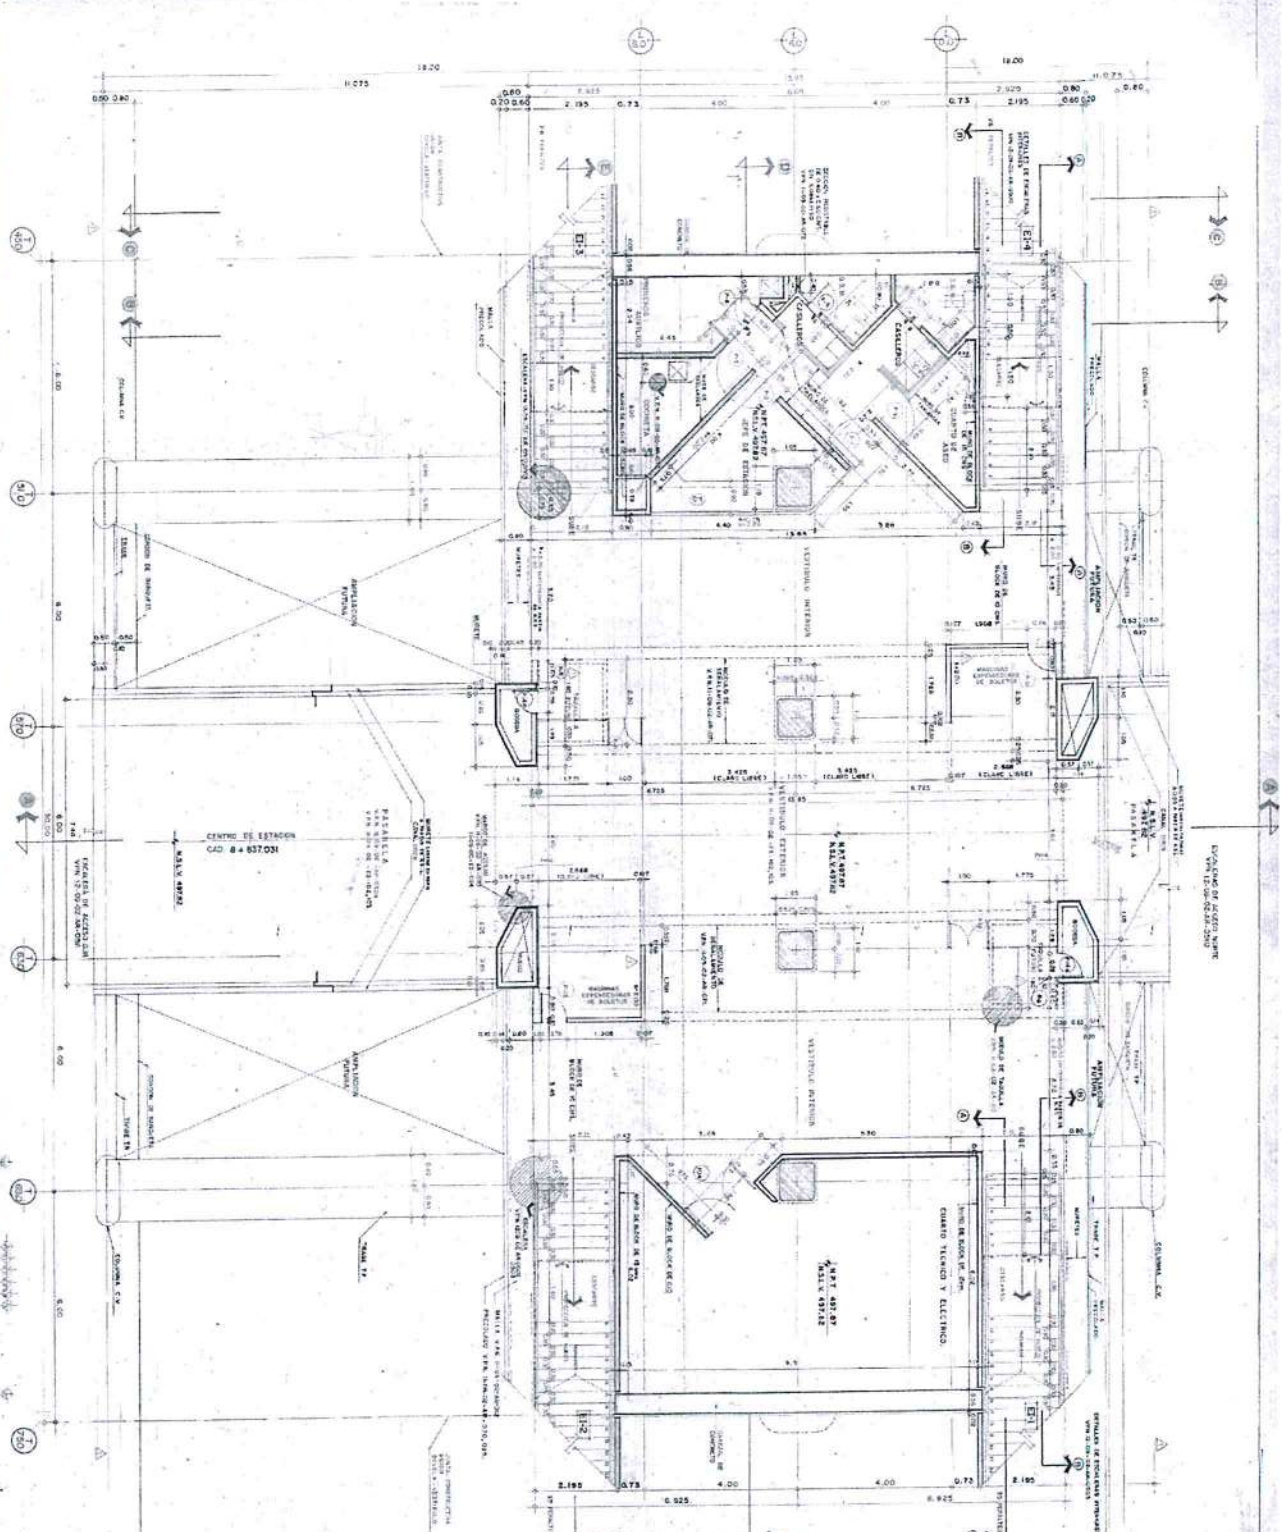



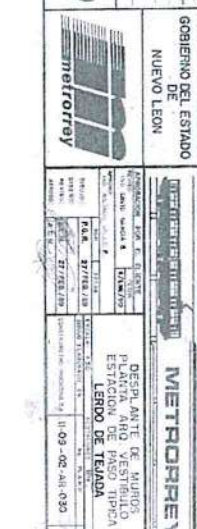


2

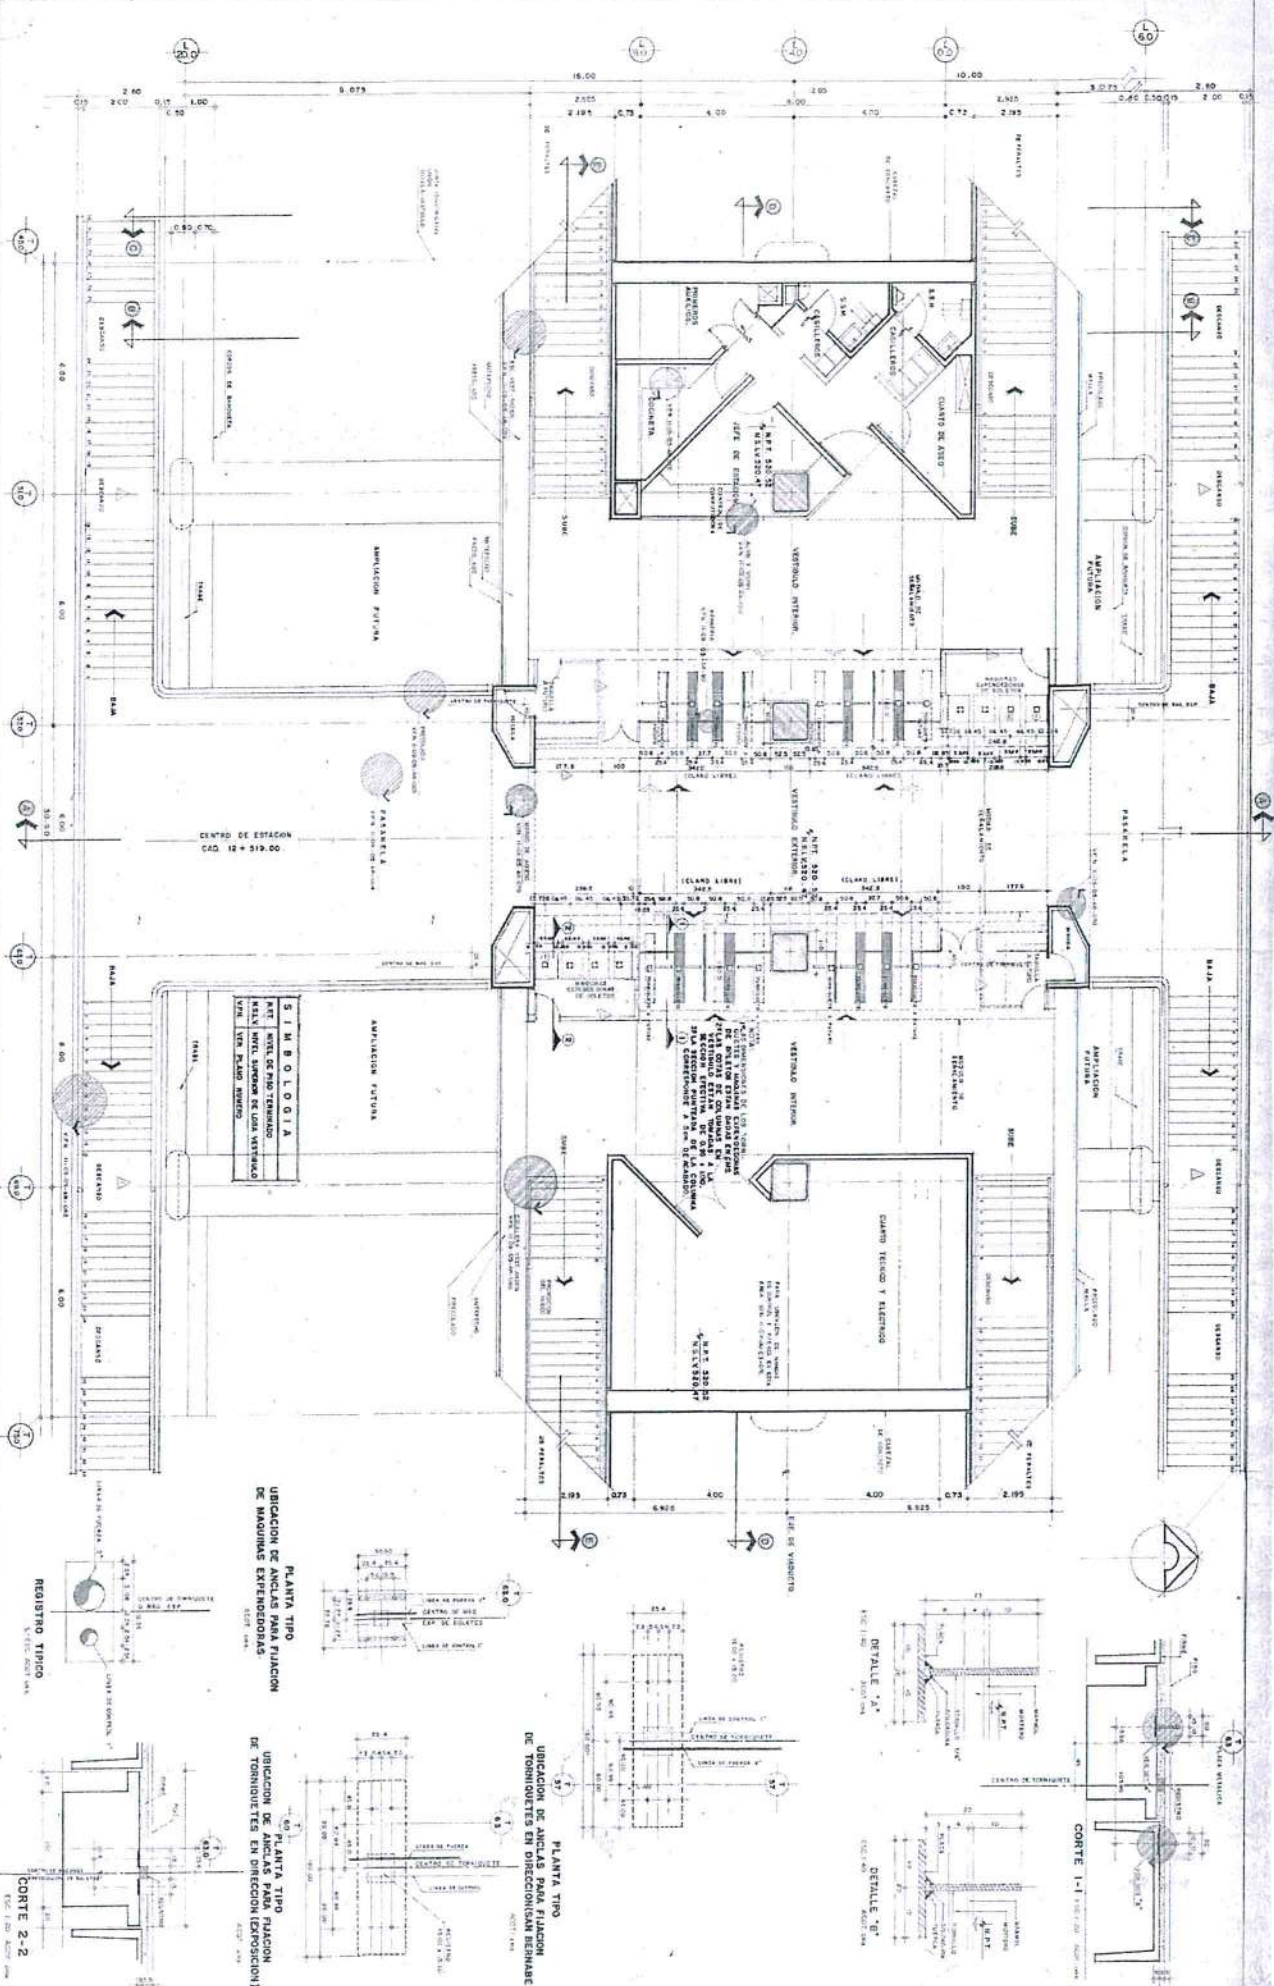

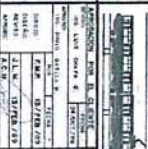

---	--

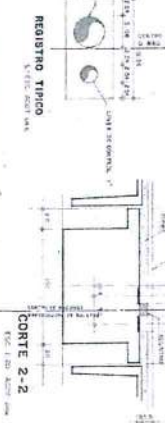


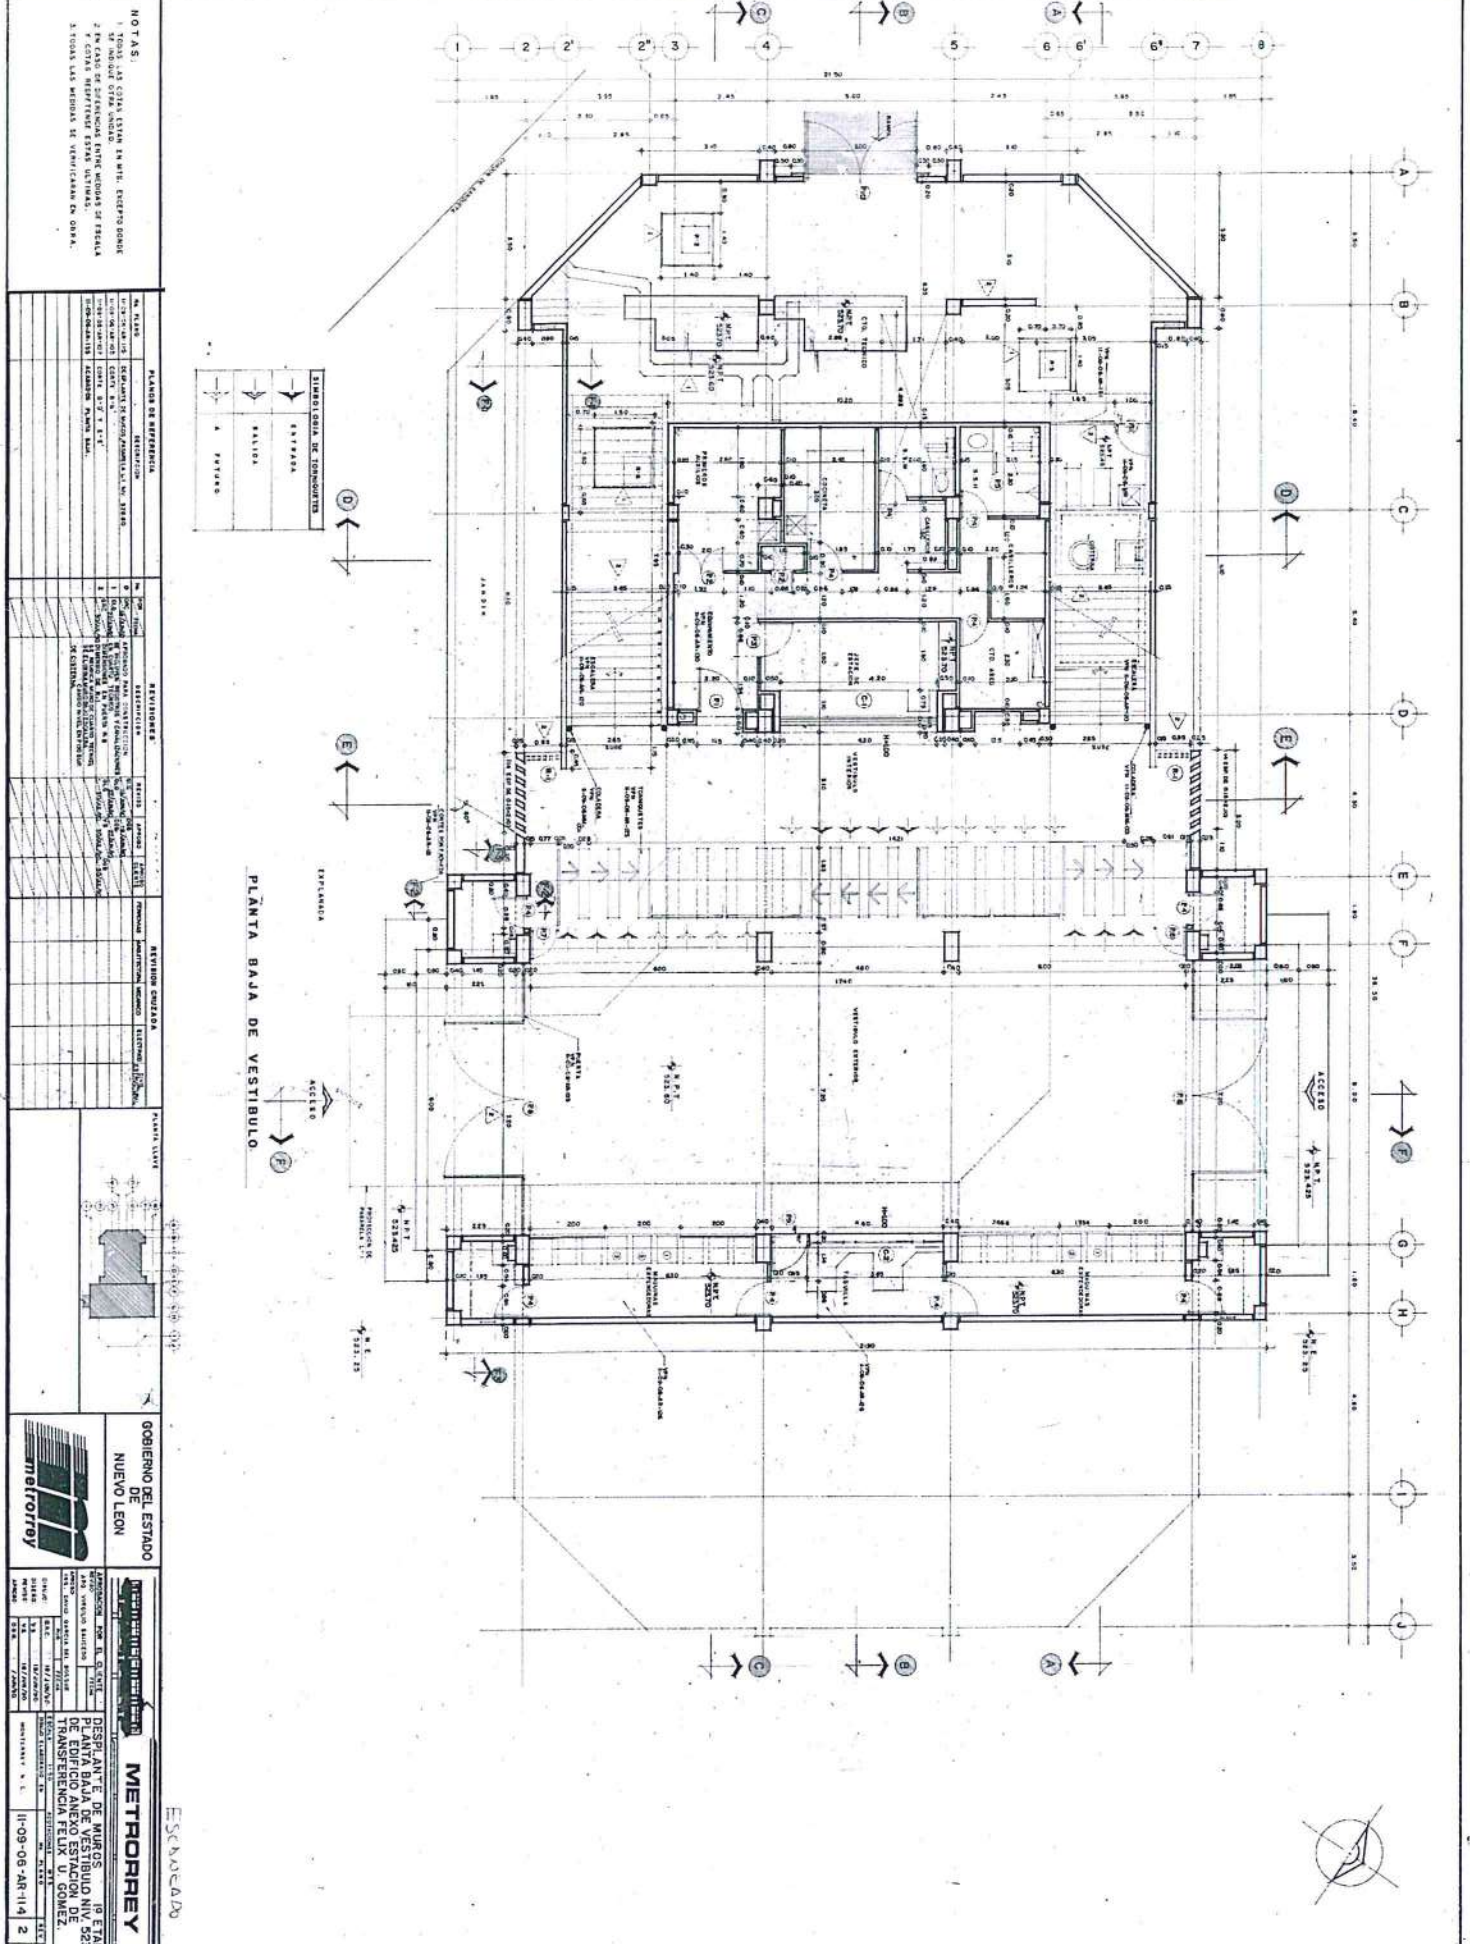

PLANTA BAJA DE VESTIBULO


- NOTAS:
- 1. TODAS LAS COTAS ESTAN EN METROS, EXCEPTO DONDE SE INDIQUE LO CONTRARIO.
  - 2. EN CASO DE DESVIACION ENTRE MEDIDAS DE TERRENO Y COTAS INFERIENDO EN LA EJECUCION, SE TOMARAN LAS MEDIDAS DE TERRENO.
  - 3. TODAS LAS MEDIDAS SE VERIFICARAN EN OBRAS.

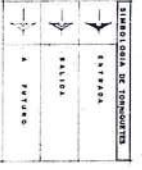




GOBIERNO DEL ESTADO DE NUEVO LEÓN

DESPACHO DE INGENIERIA DE PROYECTO


PROYECTISTA: M. S. L.

FECHA: 11-09-06-AR-11-14 2

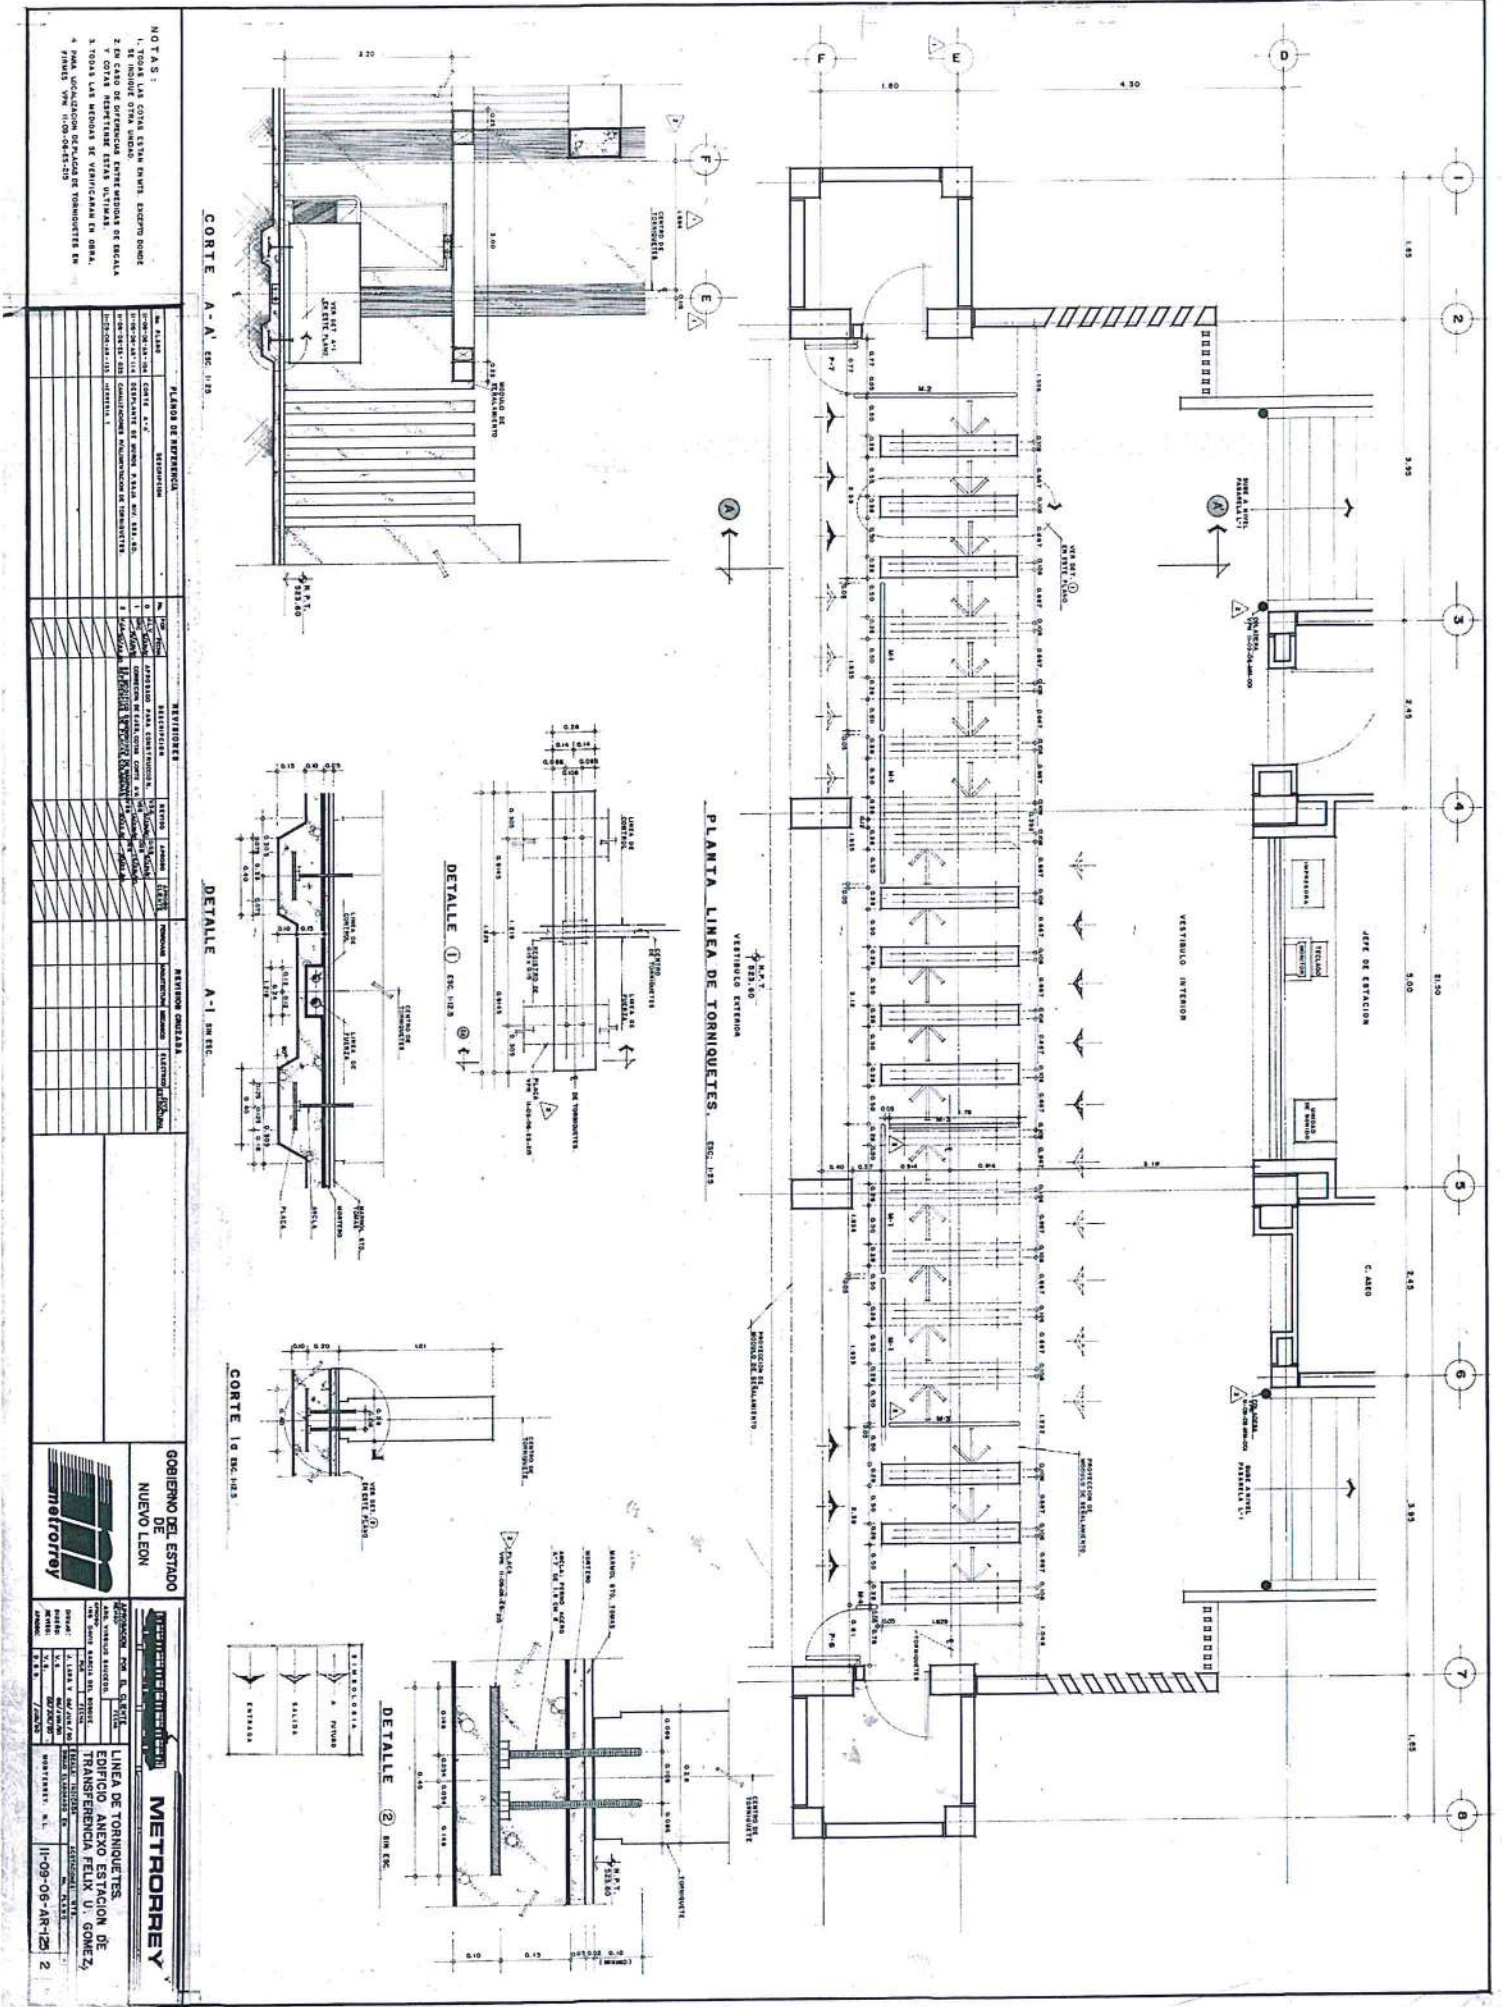


PLANTA LINEA DE TORNIQUETES - ESC. 1/25

NOTAS:  
 3. TODAS LAS MEDIDAS SE VERIFICARÁN EN OBRA.  
 4. PARA OBTENCION DE PLAZOS Y TORNIQUETES EN  
 PROYECTO V.M. 11-09-06-AR-121

PLANO DE REFERENCIA		REVISIONES		REVISIONES	
NO. PLANO	FECHA	NO. REVISION	FECHA	NO. REVISION	FECHA


**GOBIERNO DE ESTADO**  
**NEWEO LEON**

**METROREY**


PROYECTO: LINEA DE TORNIQUETES  
 ESTACION ANEXO ESTACION DE TRANSFERENCIA FELIX U. GOMEZ

FECHA: 11-09-06-AR-121


2

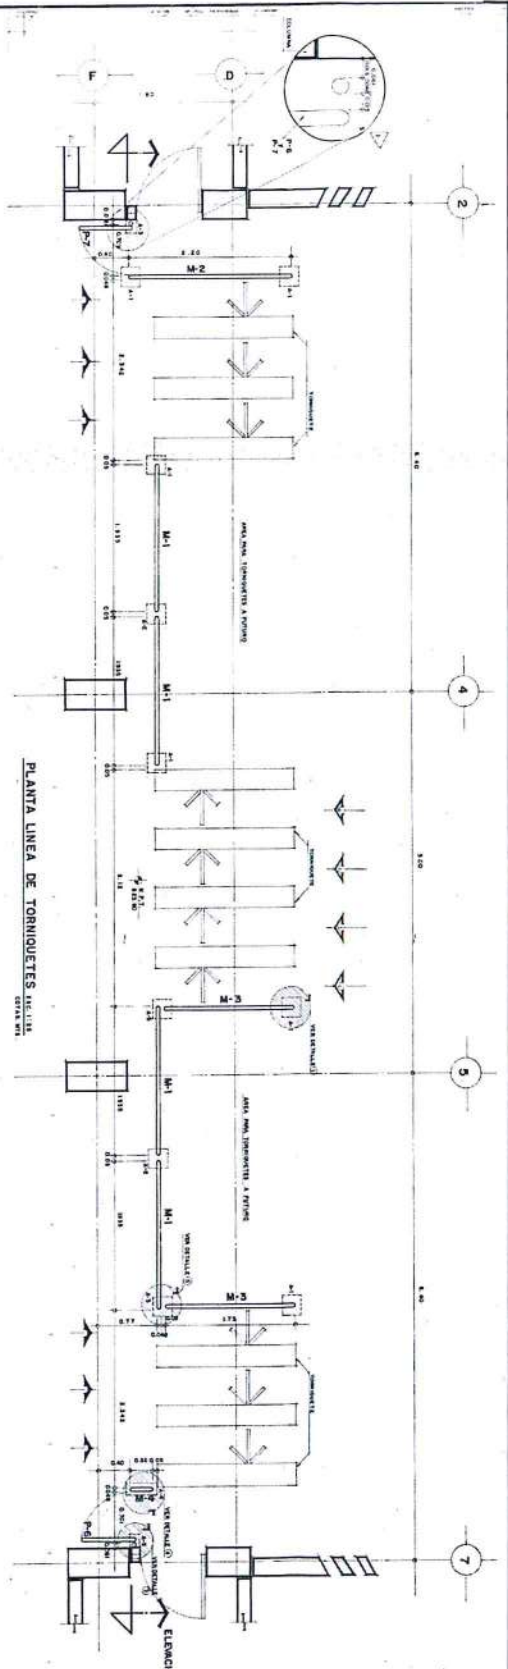


PLANTA LINEA DE TORNIQUETES (M-1, M-2, M-3)

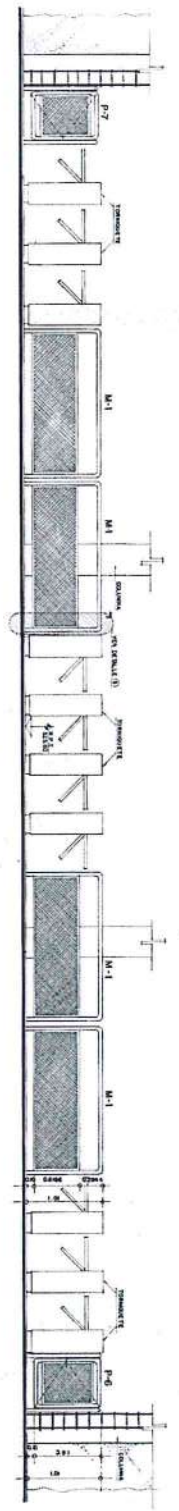

ELEVACION TORNIQUETES

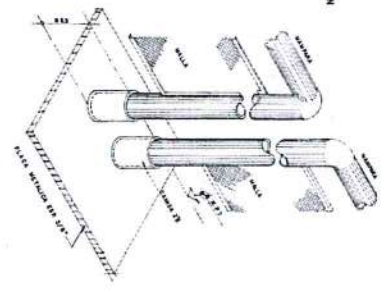


DETALLE DE PLACA Y MANGAS PARA ENSAMBLE DE MAMPARAS

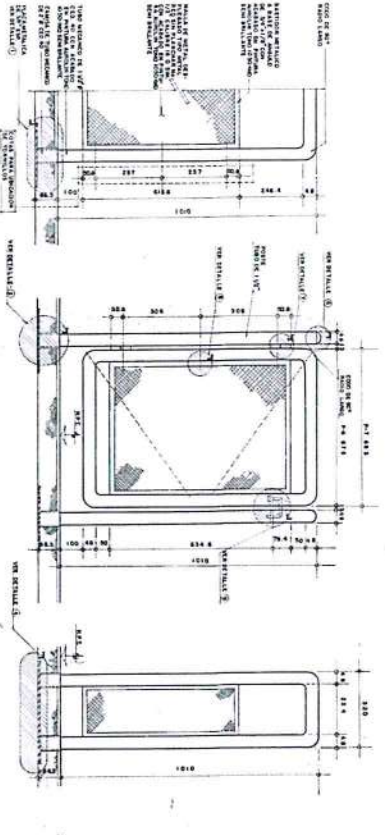




ESPECIFICACIONES PARA MAMPARRAS METALICAS DETALLE (M-1)

DETALLE PUERTA DE CORTESIA P-6/P-7

DETALLE MAMPARRA M-4/M-5

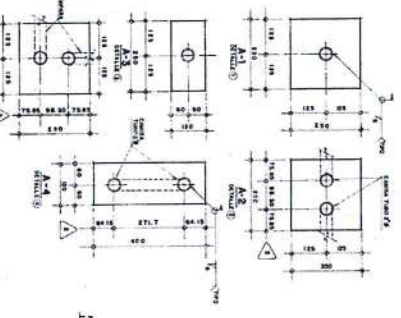

PLACAS DE ANCLAJE PARA MAMPARRAS Y PUERTAS DE CORTESIA

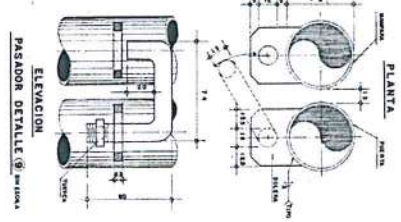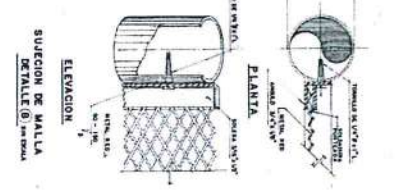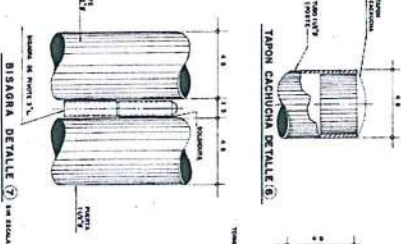



NOTAS:  


GOBIERNO DEL ESTADO  
NUEVO LEON

HERRENIA 1  
ESTACION ANEXO ESTACION DE  
TRANSPORTE FELIX U. GOMEZ

11-09-06-AR-131 2

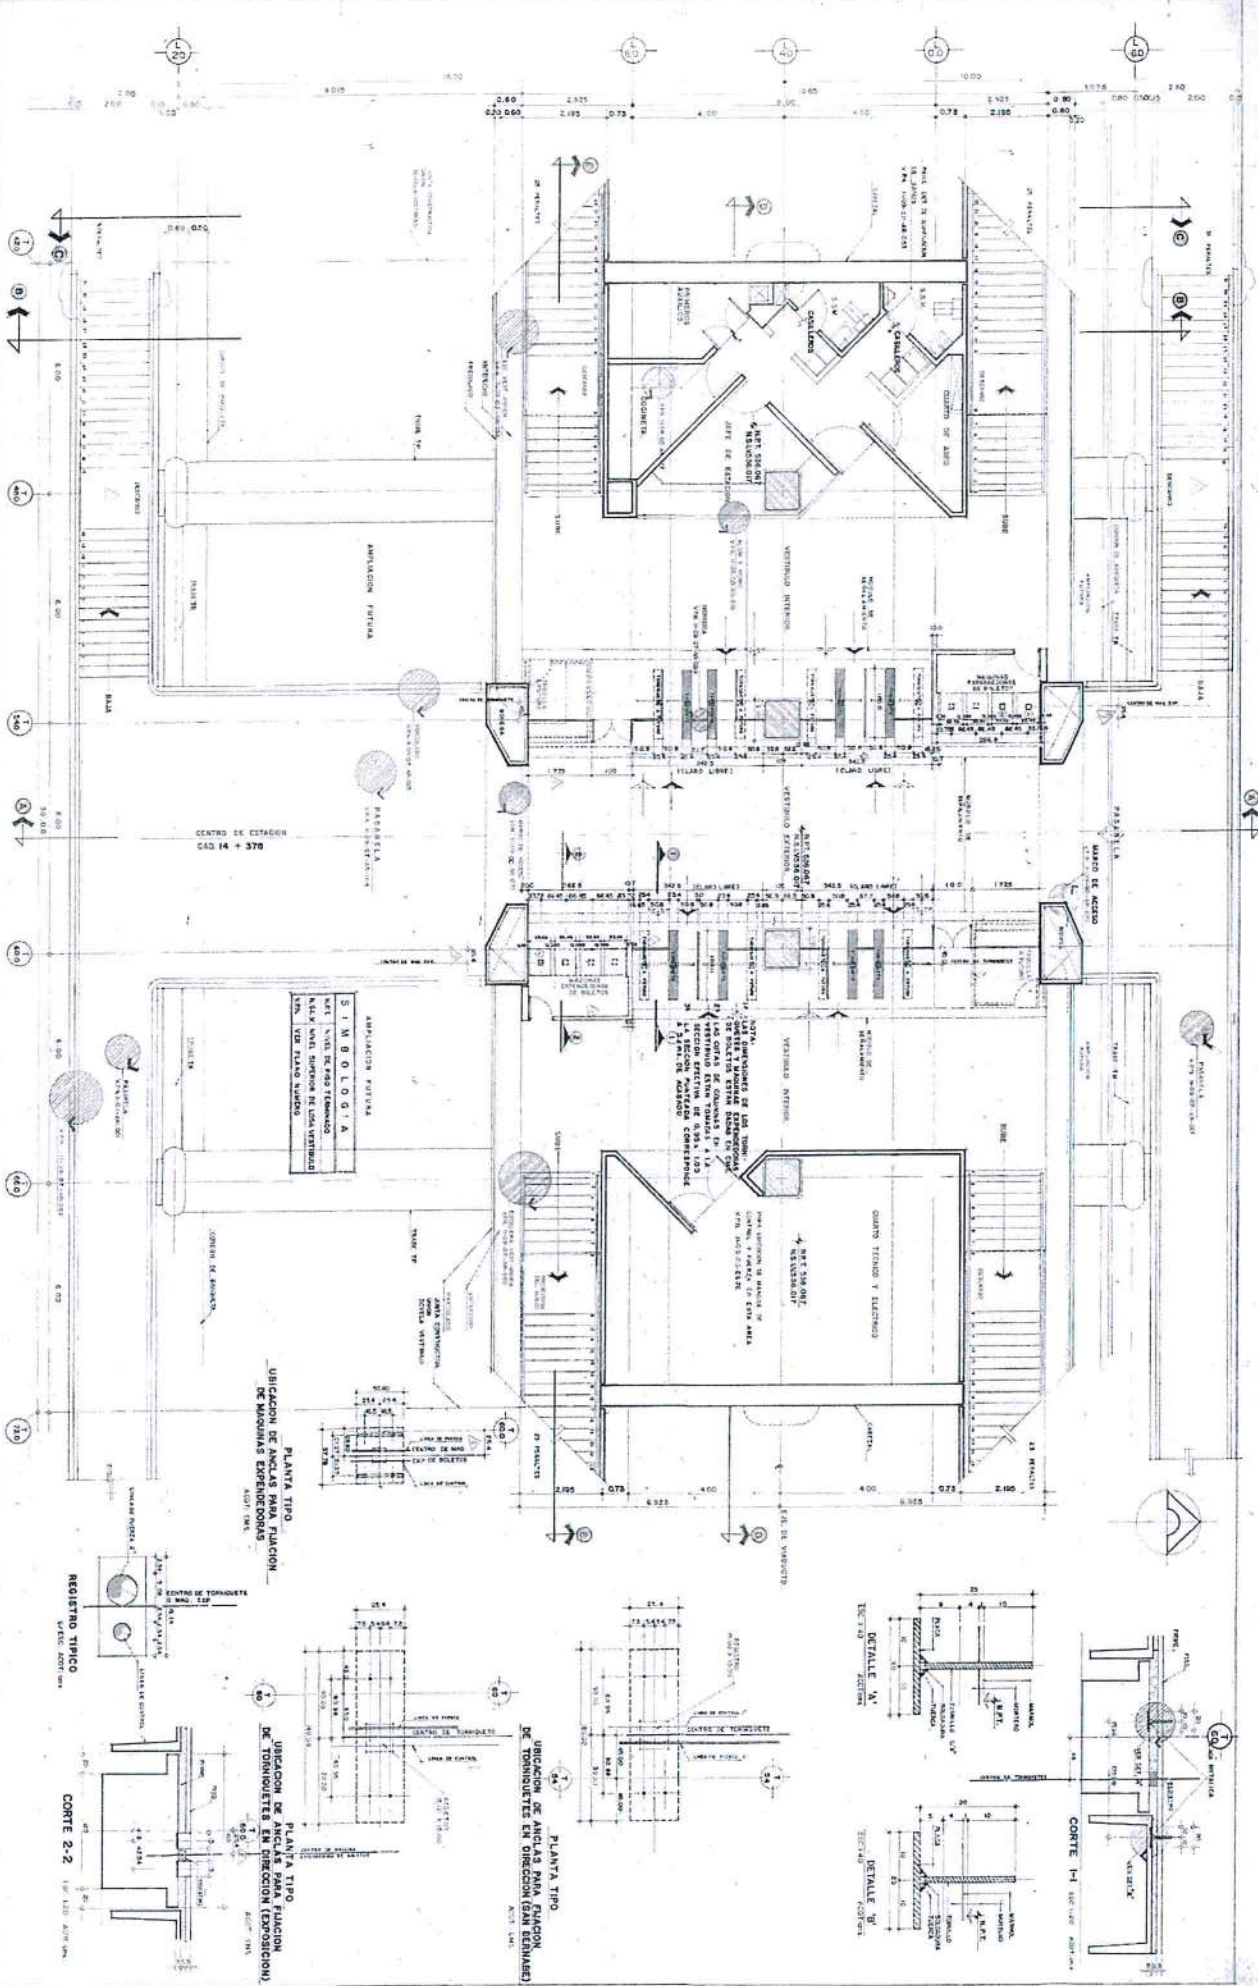

**NOTAS:**

1. EN LOS CASOS EN QUE SE INDICAN EN ESTE PLAN DE OBRA, LAS CANTIDADES DE MATERIALES Y/O EQUIPOS, SE DEBE TOMAR EN CUENTA LA CANTIDAD DE MATERIALES Y/O EQUIPOS QUE SE REQUIERAN PARA LA EJECUCION DE LA OBRA, EN EL MOMENTO DE LA EJECUCION DE LA OBRA.


**GOBIERNO DEL ESTADO**  
**DE NUEVO LEON**  
**METROREY**  
**ESTACION DE PASAJEROS**  
**PLANTA TIPO DE PASAJEROS**  
**15/03/07-002**  
**3**



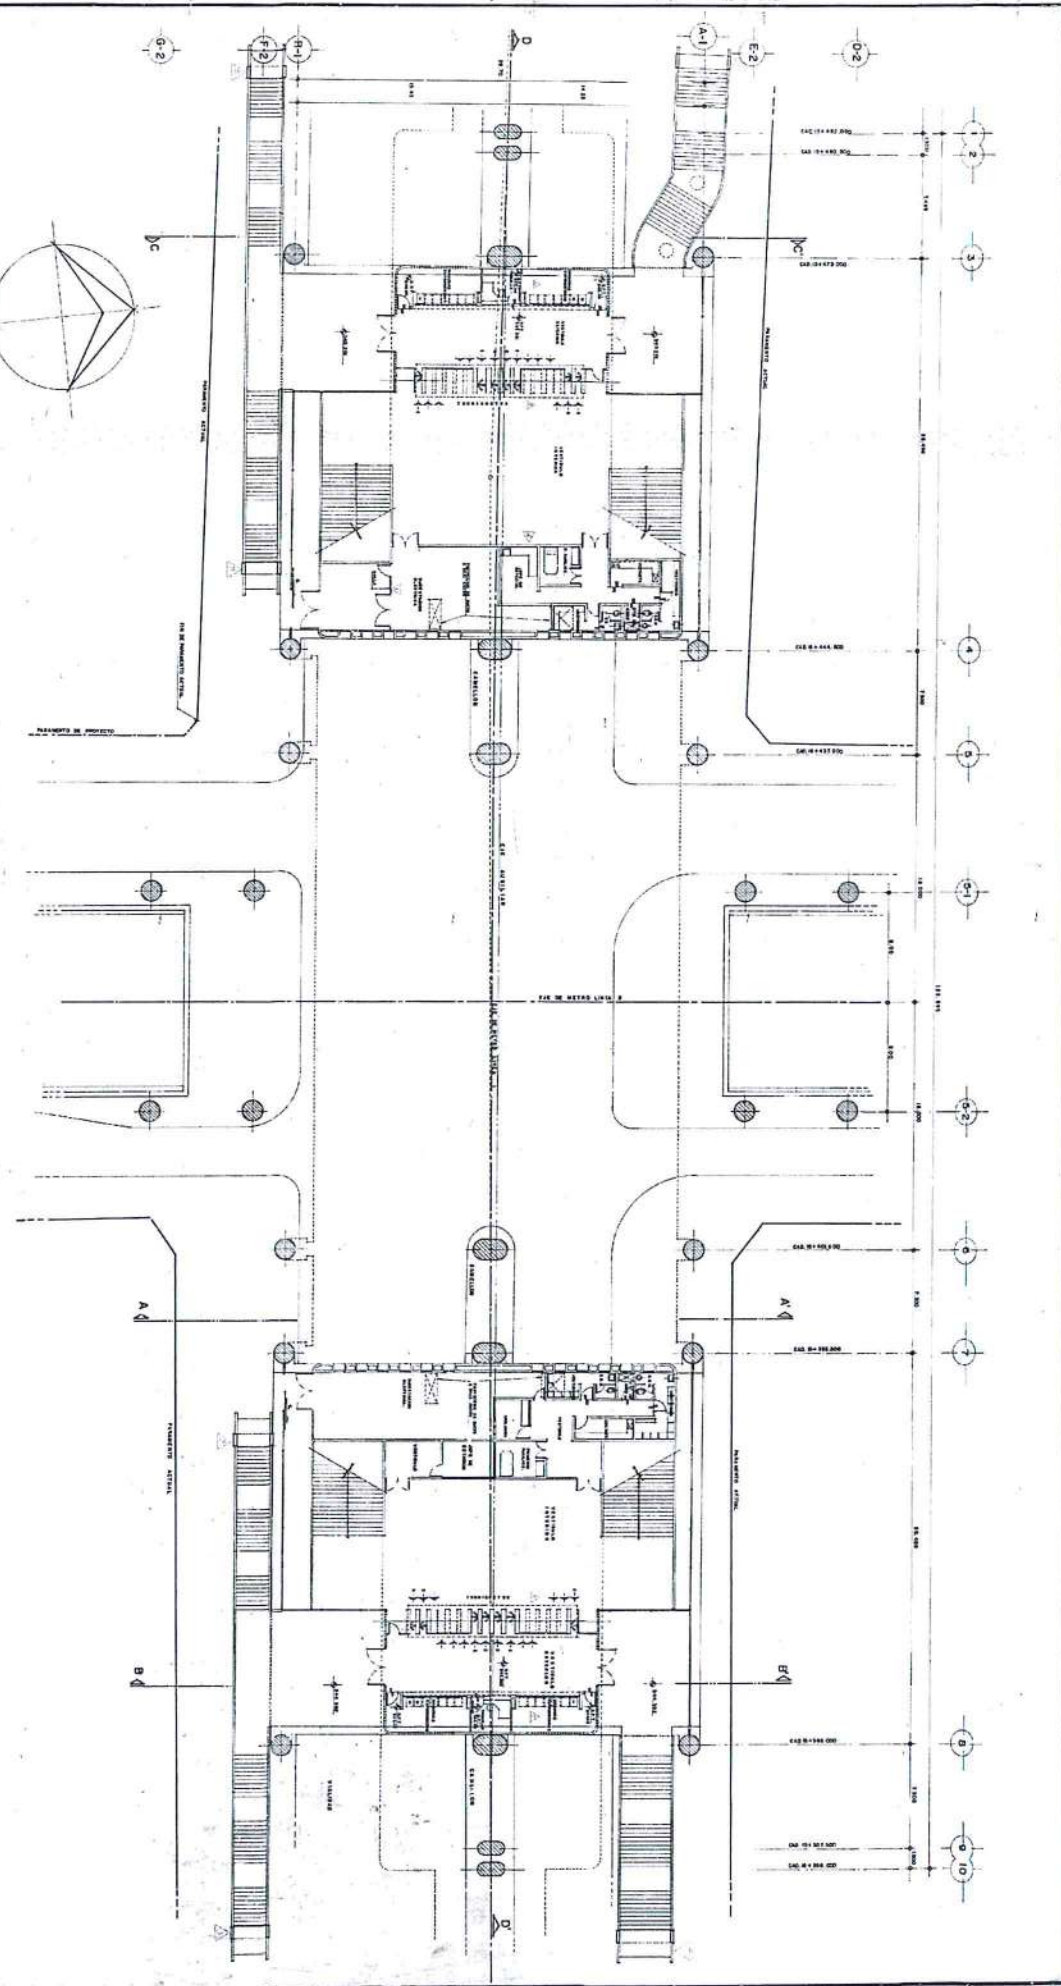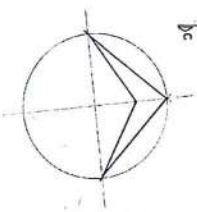

PROYECTO DE OBRAS DE RECONSTRUCCION DEL SISTEMA DE METROREY EN LA CIUDAD DE NUEVO LEON

PLANTA DE VESTIBULO

ESTACION QUARENTOMOC  
PLANTA NIVEL VESTIBULOS


**RIOBOO, S. A.**


GOBIERNO DEL ESTADO  
NUEVO LEON



**METROREY**




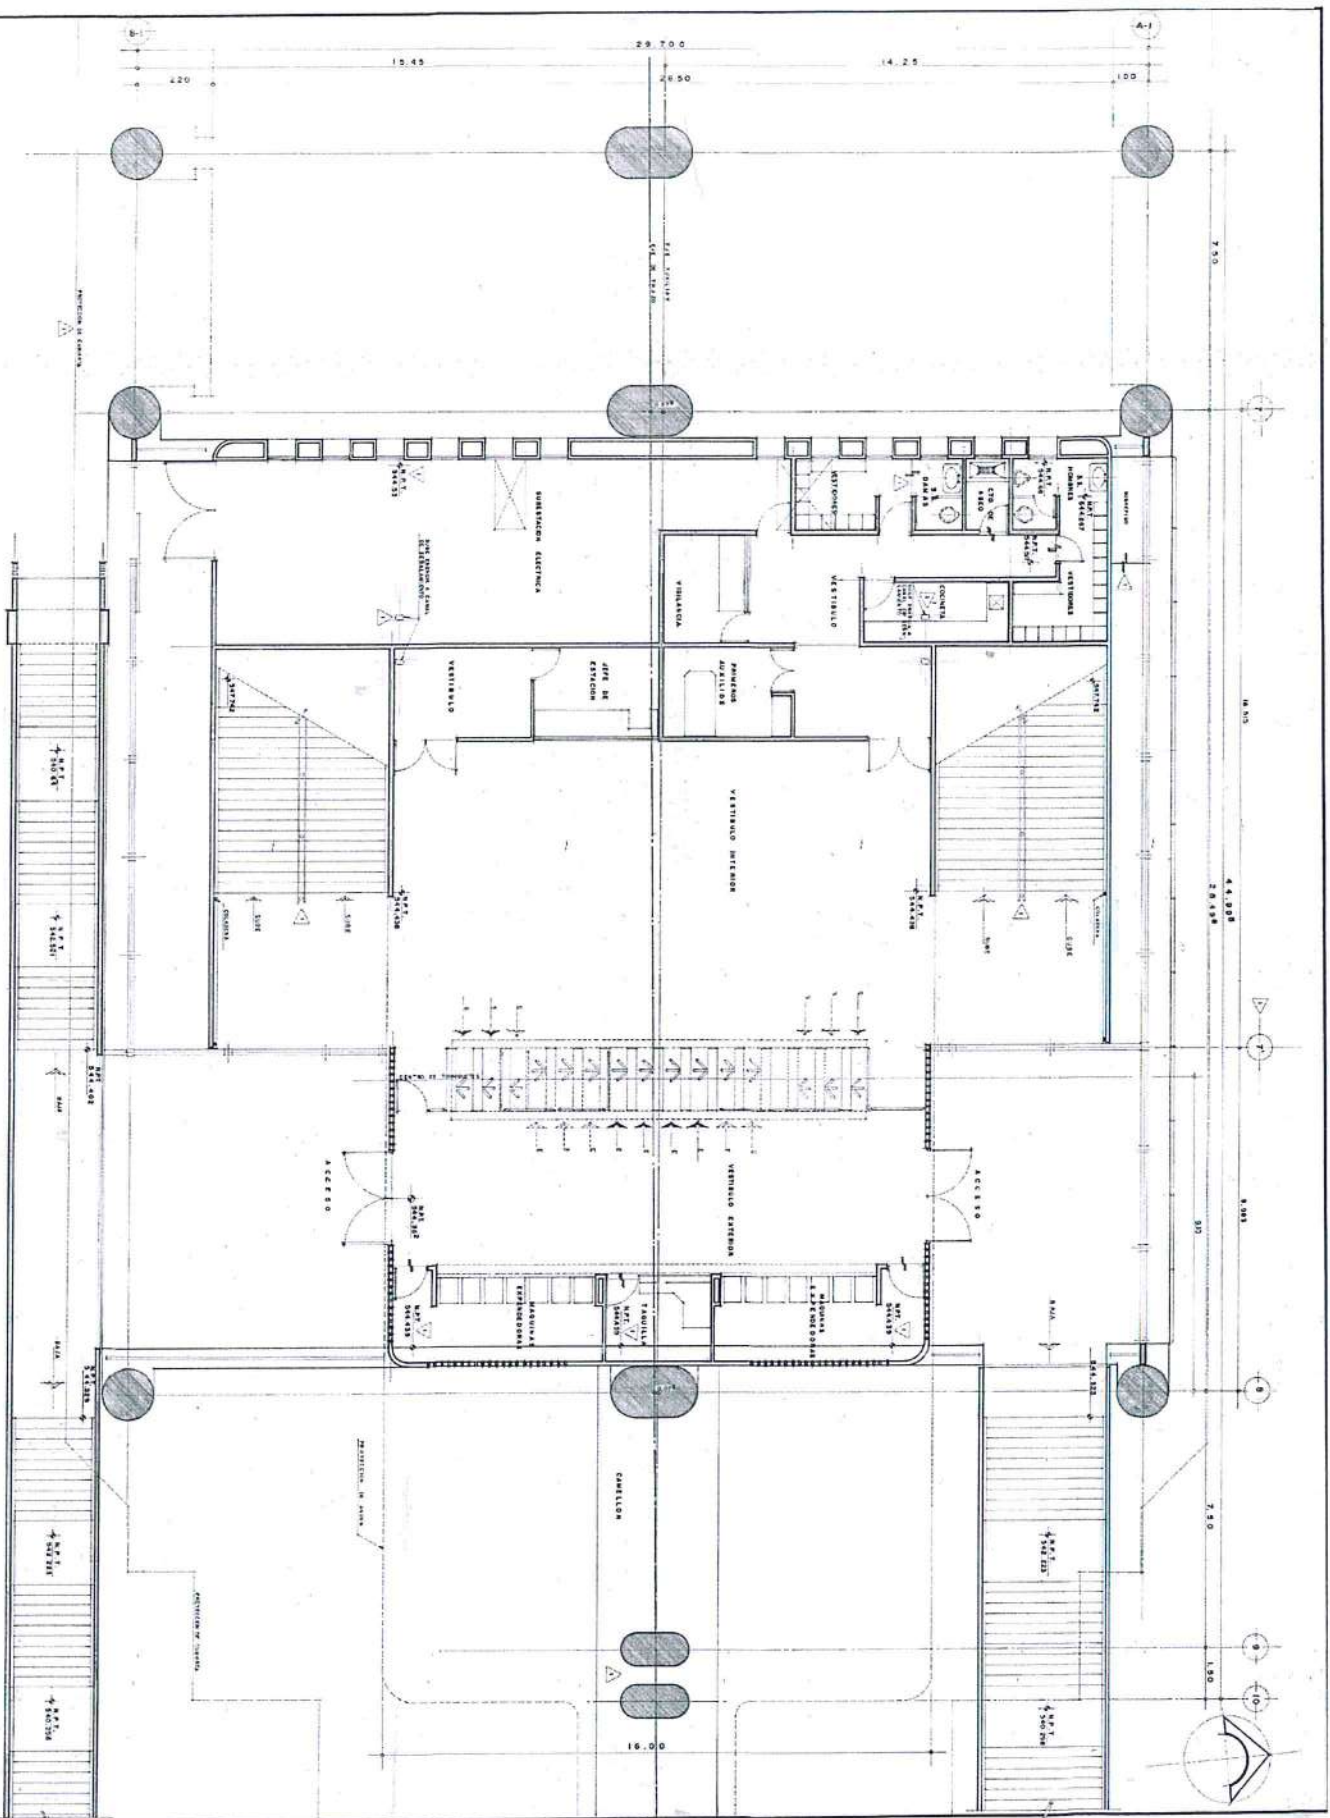

<b>PLANO DE REFERENCIA</b>			
No. PLANO	CLASIFICACION	Escala	
1-1	PLATAFORMA DE ESTACION	1:50	
<b>REVISIONES</b>			
No.	FECHA	CONTENIDO	ELABORADO
1	...	...	...
2	...	...	...
GOBIERNO DEL ESTADO NUEVO LEON <b>METROREY</b> DIVISION DE INGENIERIA DIVISION DE ARQUITECTURA PLANTA ARQUITECTONICA NIVEL VESTIBULO ORIENTE ESTACION CUARTACENO			

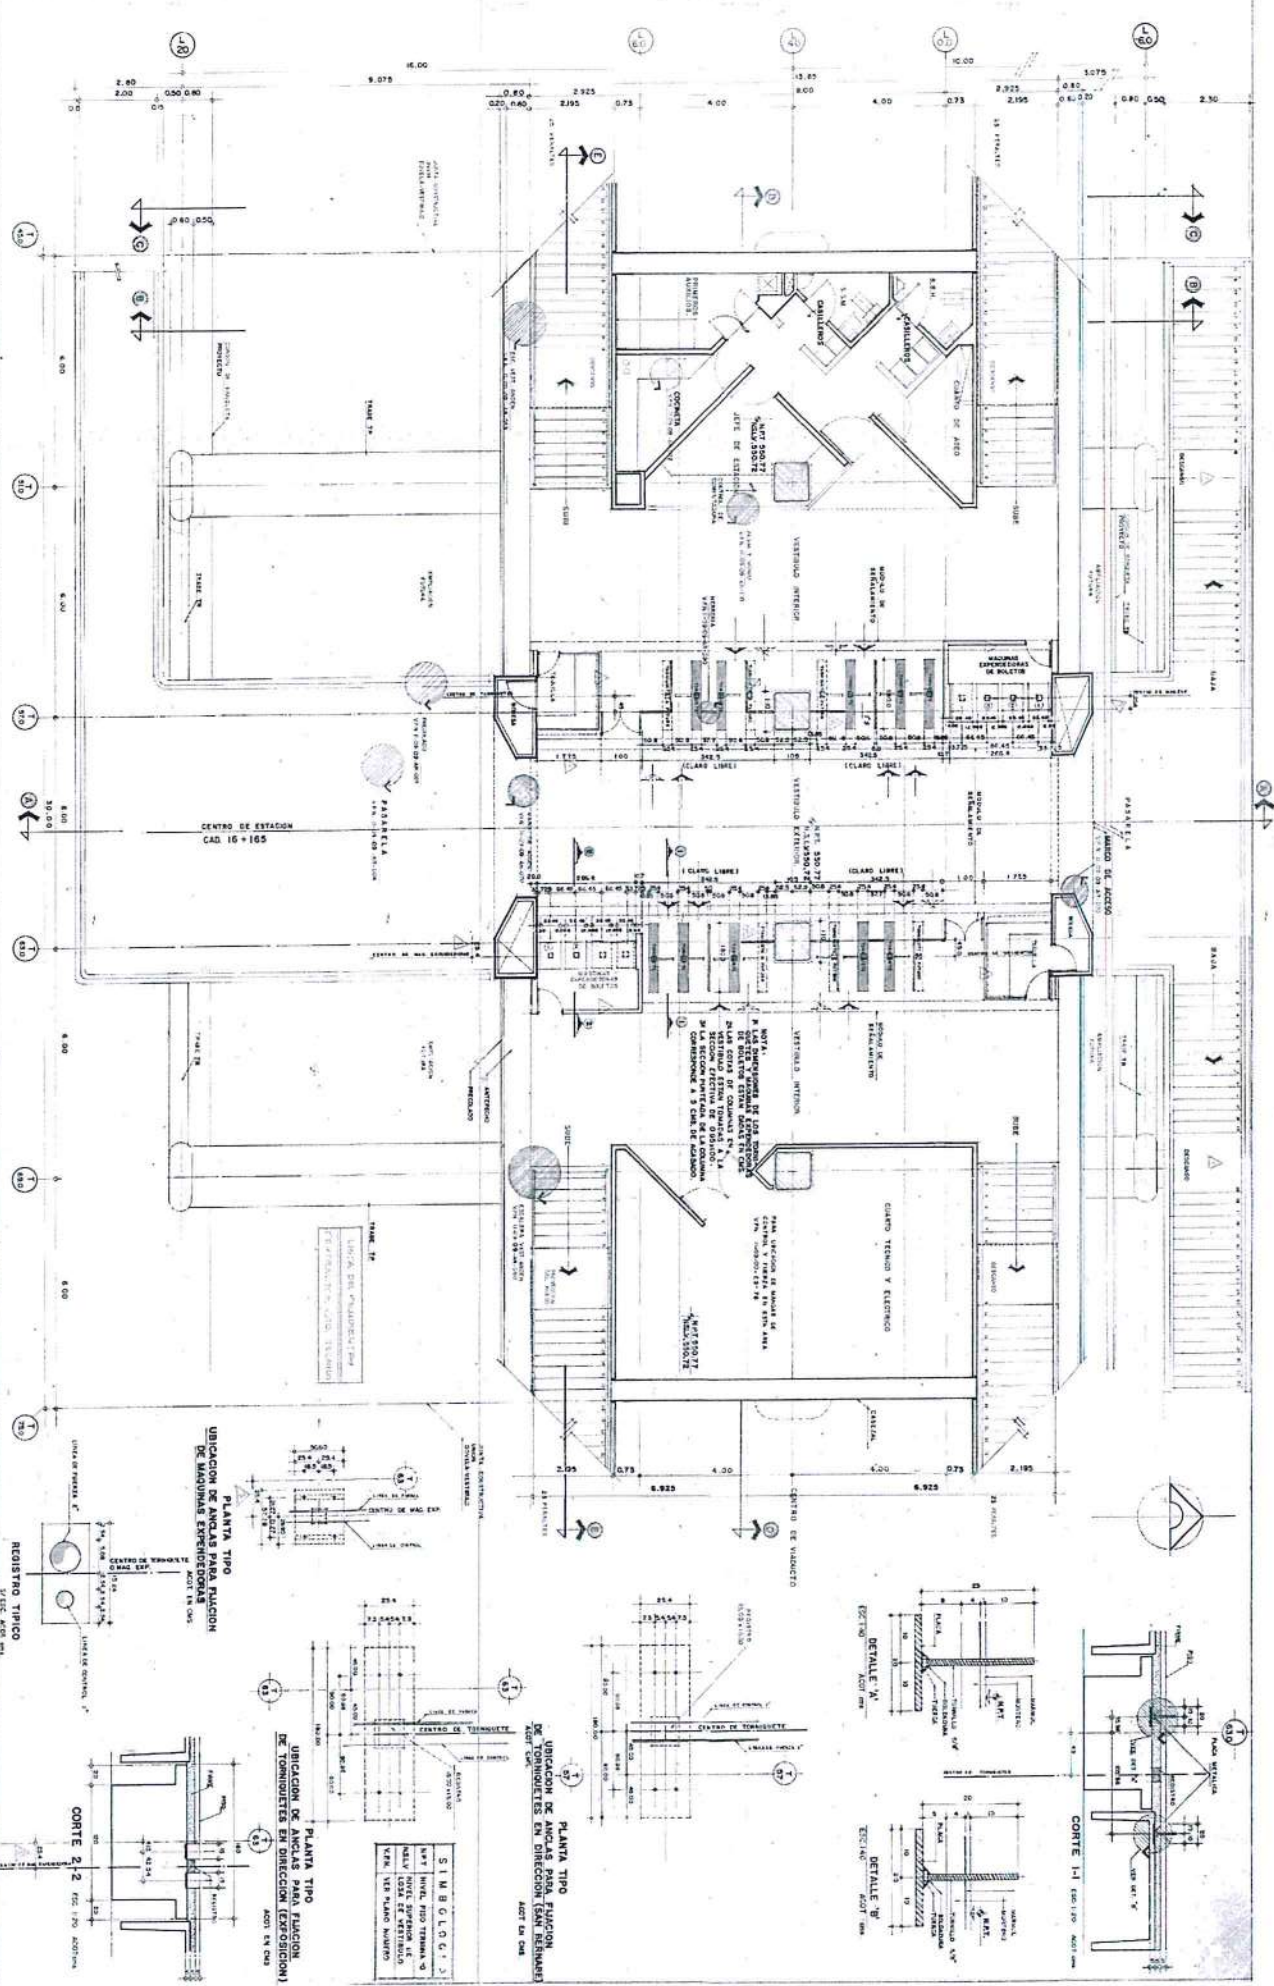

NOTAS:	PLANO DE PERIFERENCIA	REVISIONS	REVISION ORDENADA
1. SEDE DE PASAJE EN EL PASAJE CENTRAL.	NO. REV. DESCRICION <td>FECHA <td>REVISADO </td></td>	FECHA <td>REVISADO </td>	REVISADO


**GOBIERNO DEL ESTADO DE NUEVO LEON**

**METROREY**

PLANTA AREA VESTIBULO ESTACION DE PASO TIPICA CENTRAL

CONSTRU MERO

INGENIERIA Y CONTRATACION

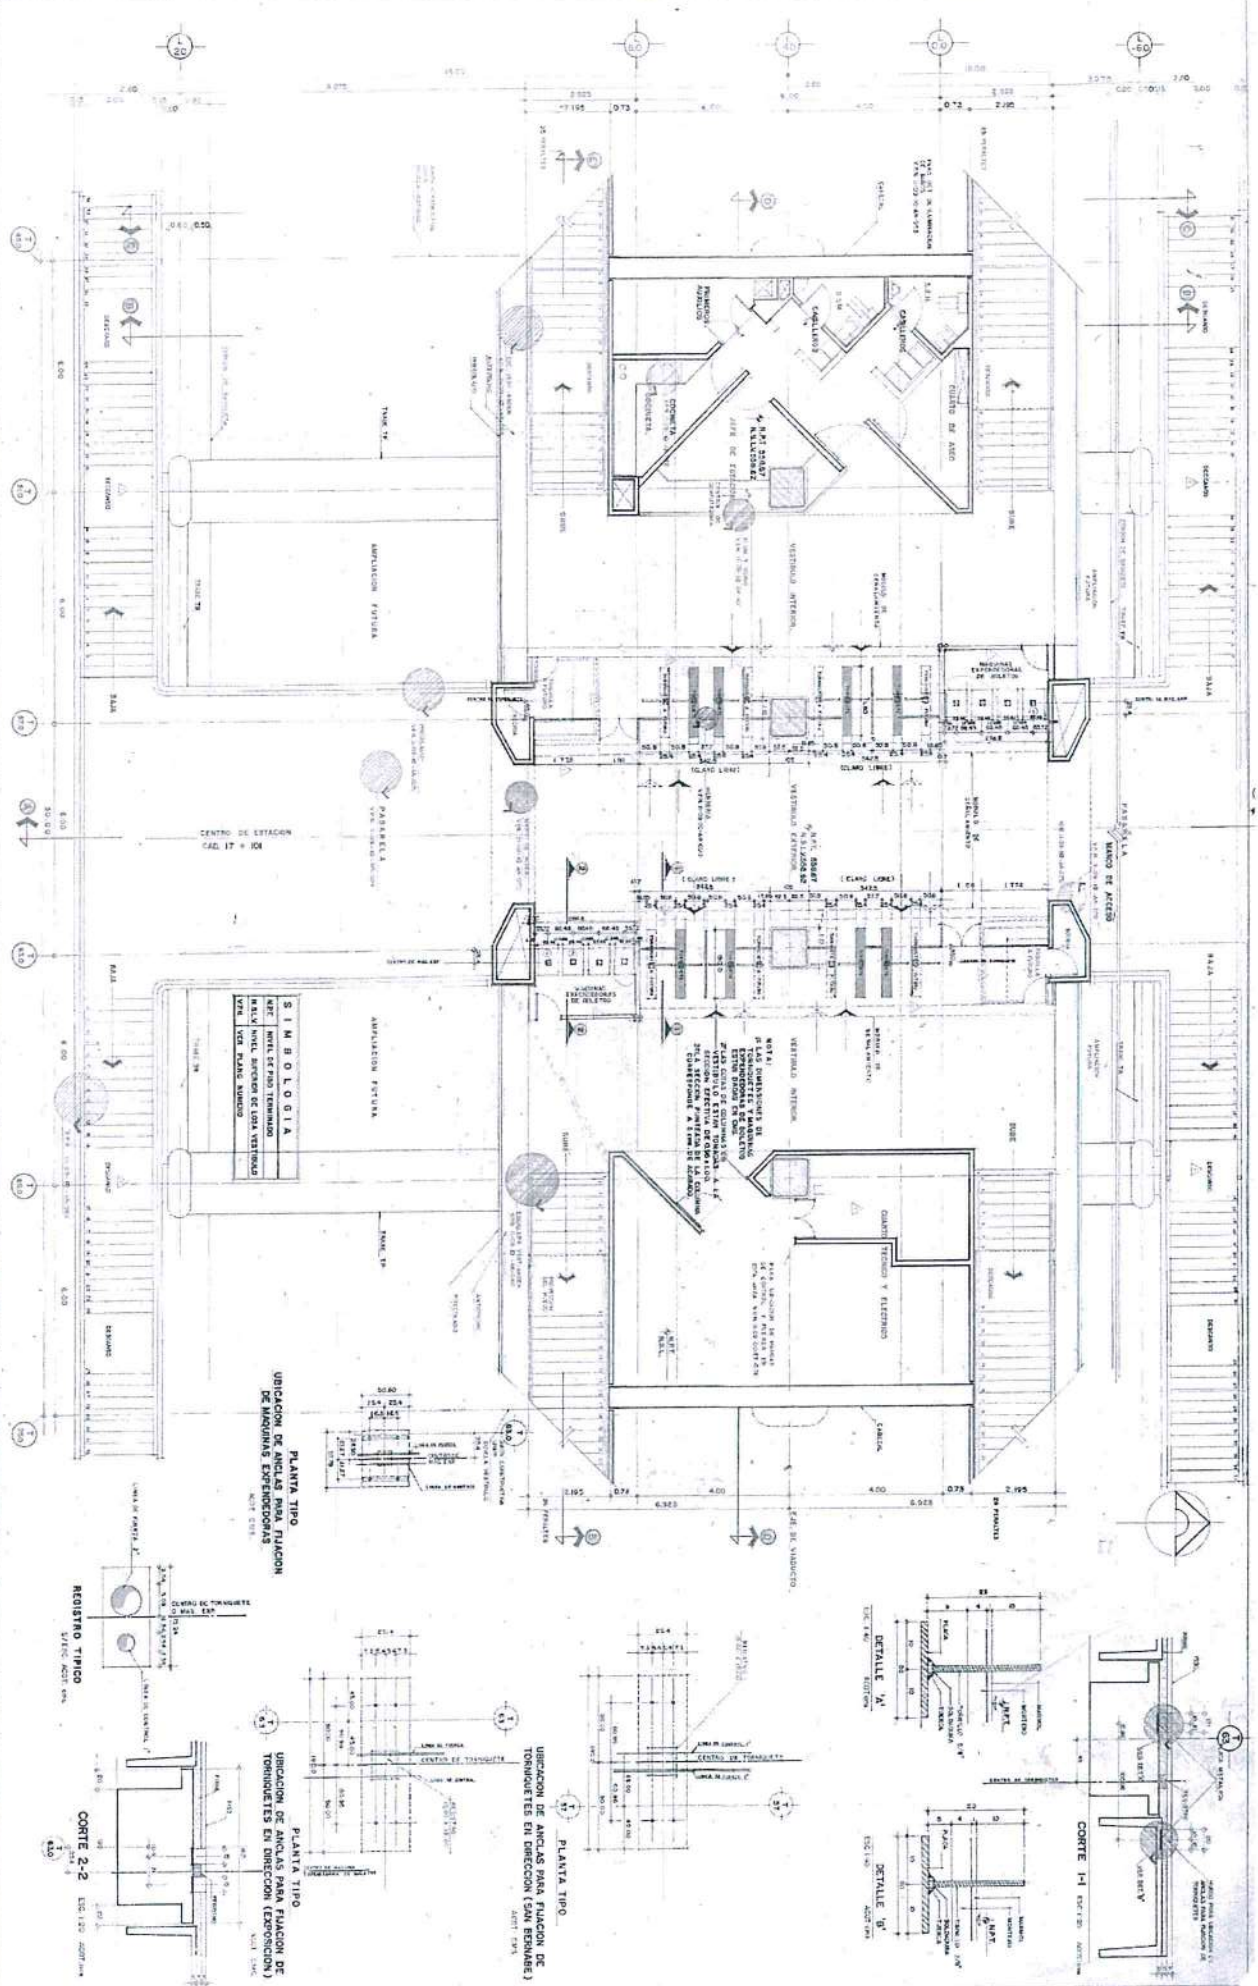

**NOTAS:**



**PLANTA TIPO**


**REGISTRO TIPO**

**CORTE 2-2**

**DETALLE A**

**DETALLE B**

**CORTE 1-1**




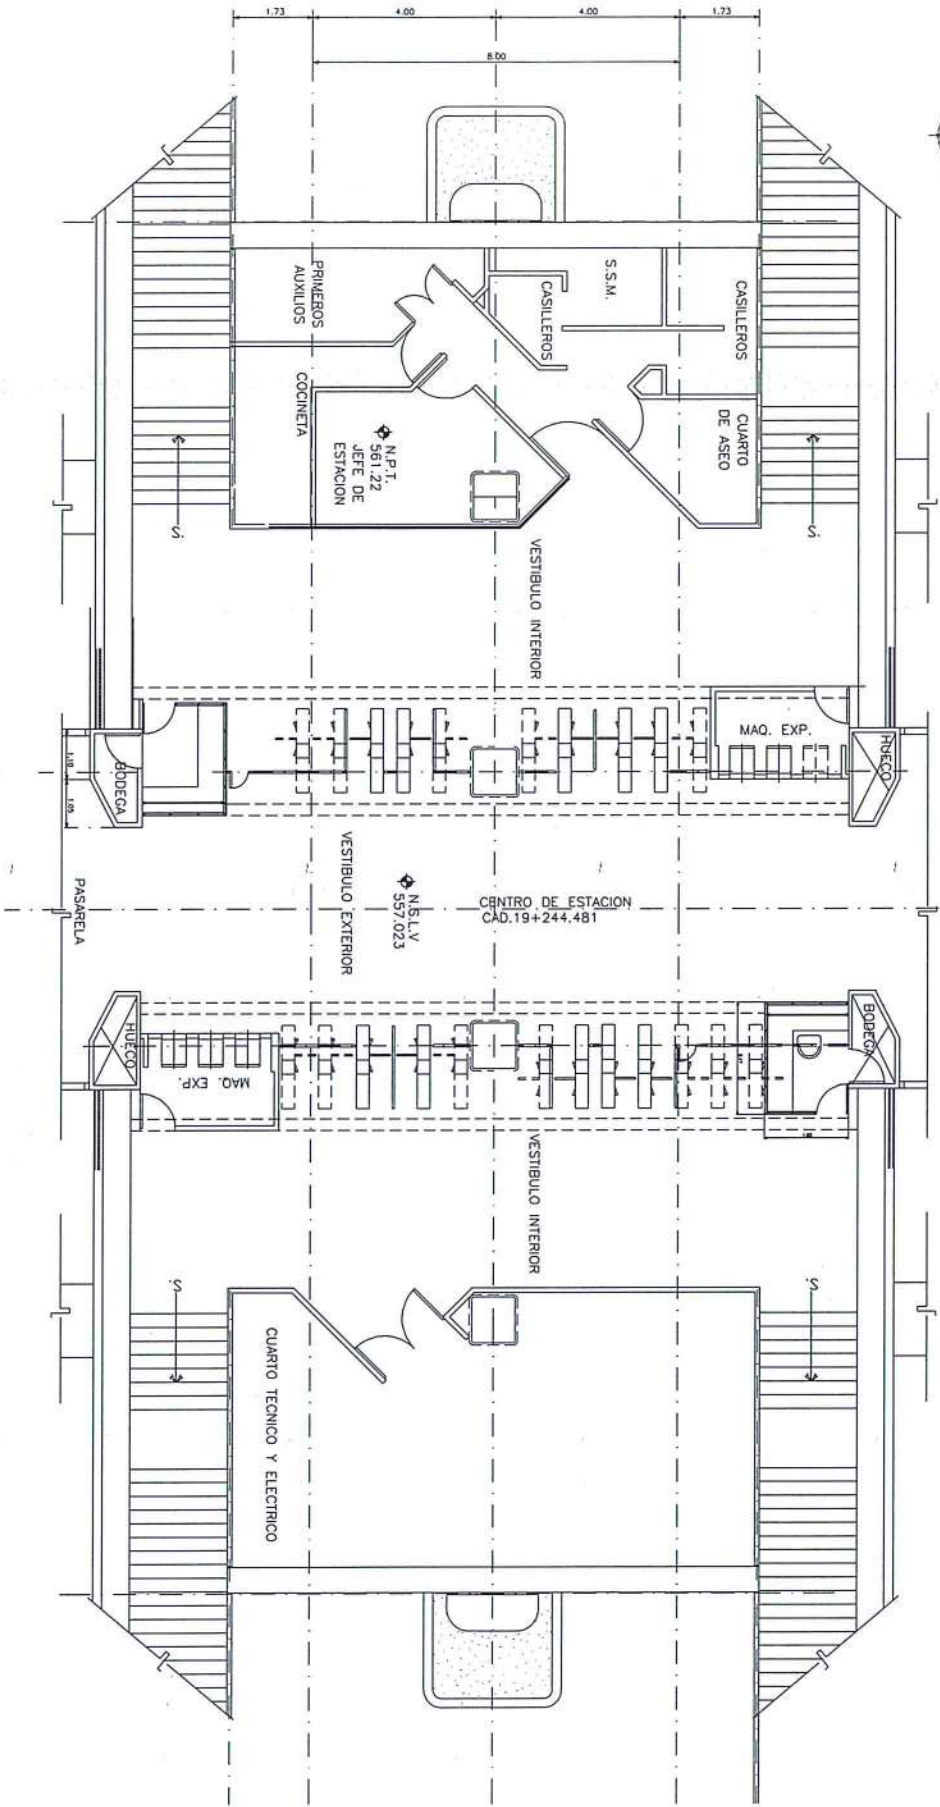

PLANOS DE DISTRIBUCION

REVISIONES

REVISION GUIADA

No. DE PLANOS	DESCRIPCION	No.	FECHA	REVISOR	PROYECTISTA


OPERA	FECHA
PROYECTO	2013-05-15
DISEÑO	2013-05-15
REVISIÓN	2013-05-15
APROBADO	2013-05-15





**METROREY**

ESTACION SIMON BOLIVAR  
PLANTA DE NIVEL VESTIBULO

No. DE PLANOS: 11-09-13-AR-0501

FECHA: 0

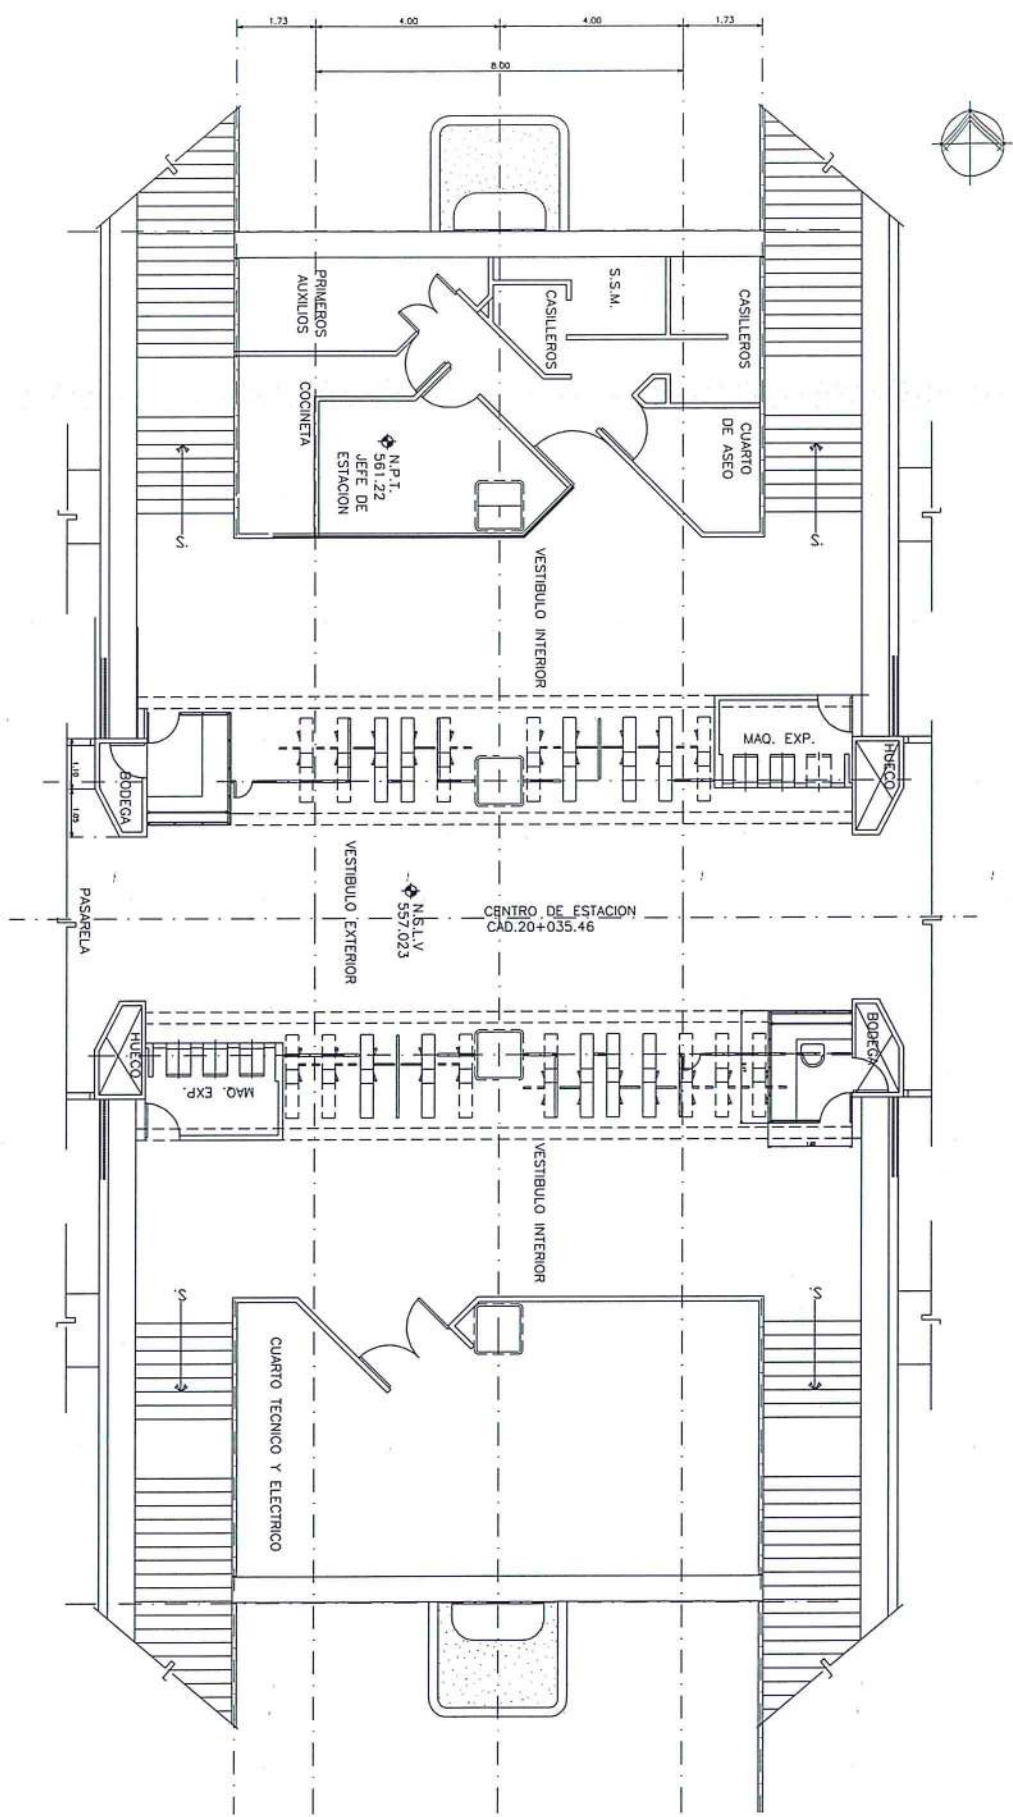

PLANOS DE REFERENCIA

REVISIONES

REVISION CRUZADA

GOBIERNO DEL ESTADO  
NUEVO LEON

ESTACION MITRAS  
PLANTA DE NIVEL VESTIBULO



NO. DE PLANO	FECHA	REVISION	PROYECTISTA	REVISOR	CRUZADO



ESTACION MITRAS  
PLANTA DE NIVEL VESTIBULO

11-09-13-AR-050-1



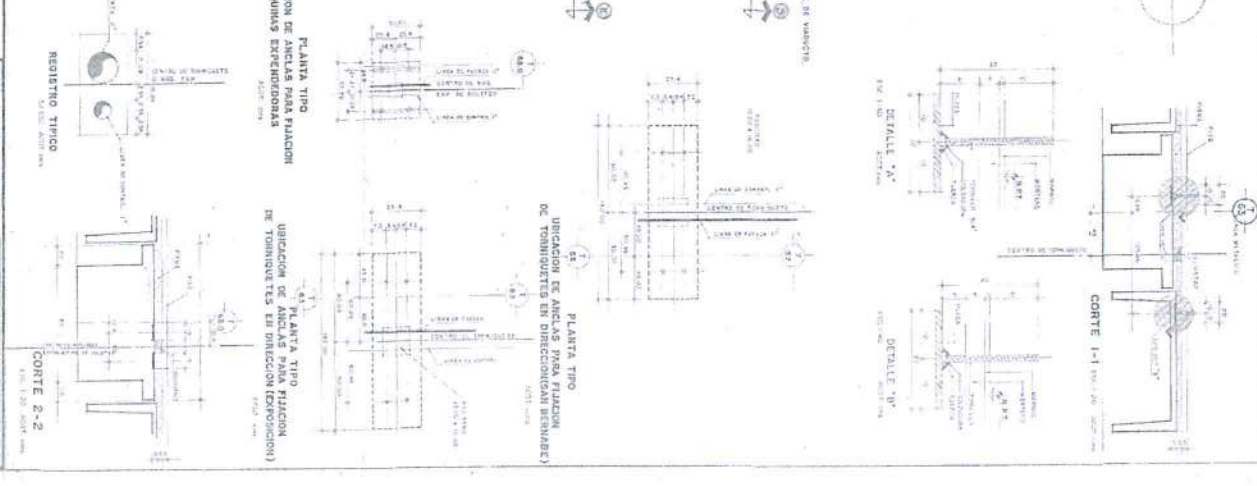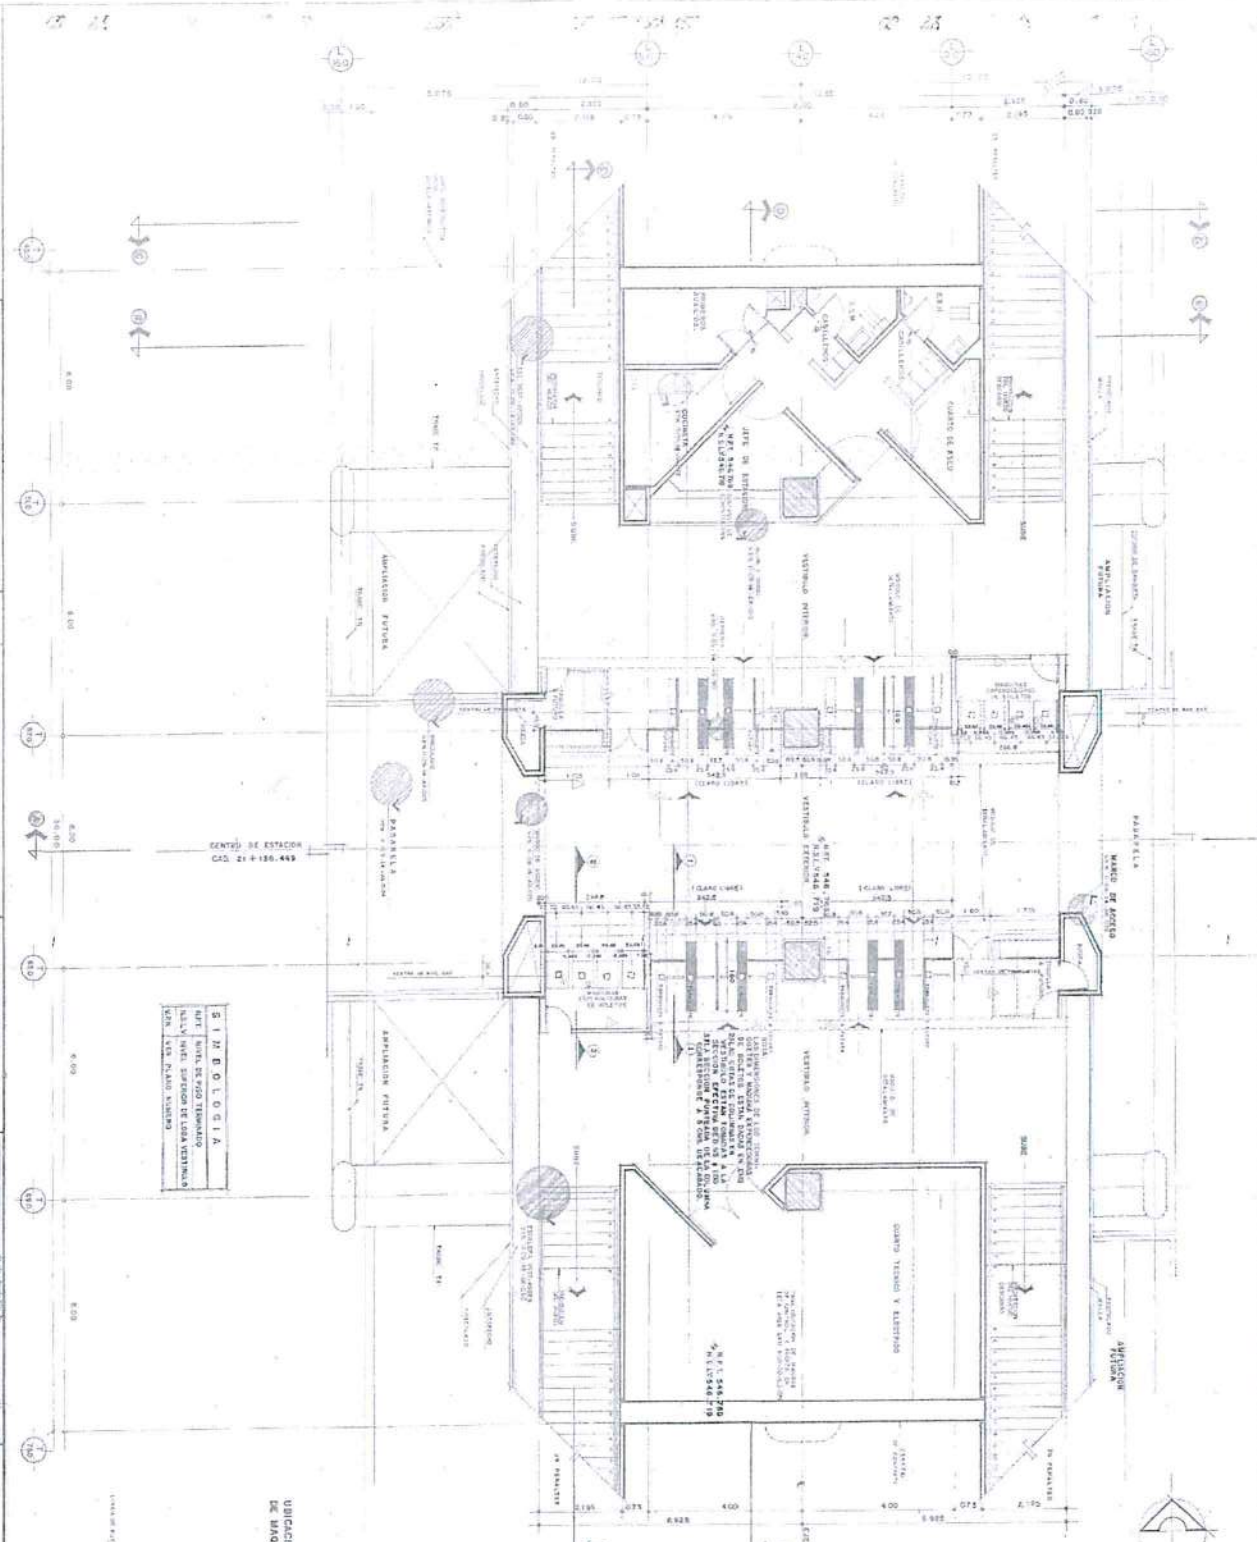

**NOTAS:**

1. CONSULTAR PLANOS DE OBRAS ANTERIORES.


PLANO DE PROYECTO	REVISIONES	FECHA	PROYECTISTA	APROBADO


**CONSTRUMERID**

MEMBRERA Y CONSTRUCCION

**GOBIERNO DEL ESTADO DE NUEVO LEON**

MEMBRERA Y CONSTRUCCION




**METROPOLITANA**

PLANTA ANO VESTIBULO

ESTACION REYES

15-09-14-40-002

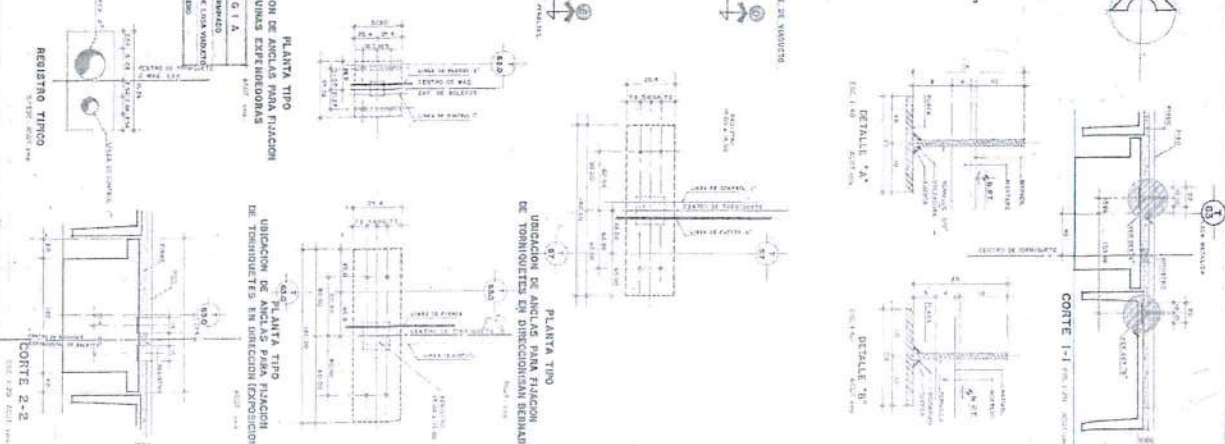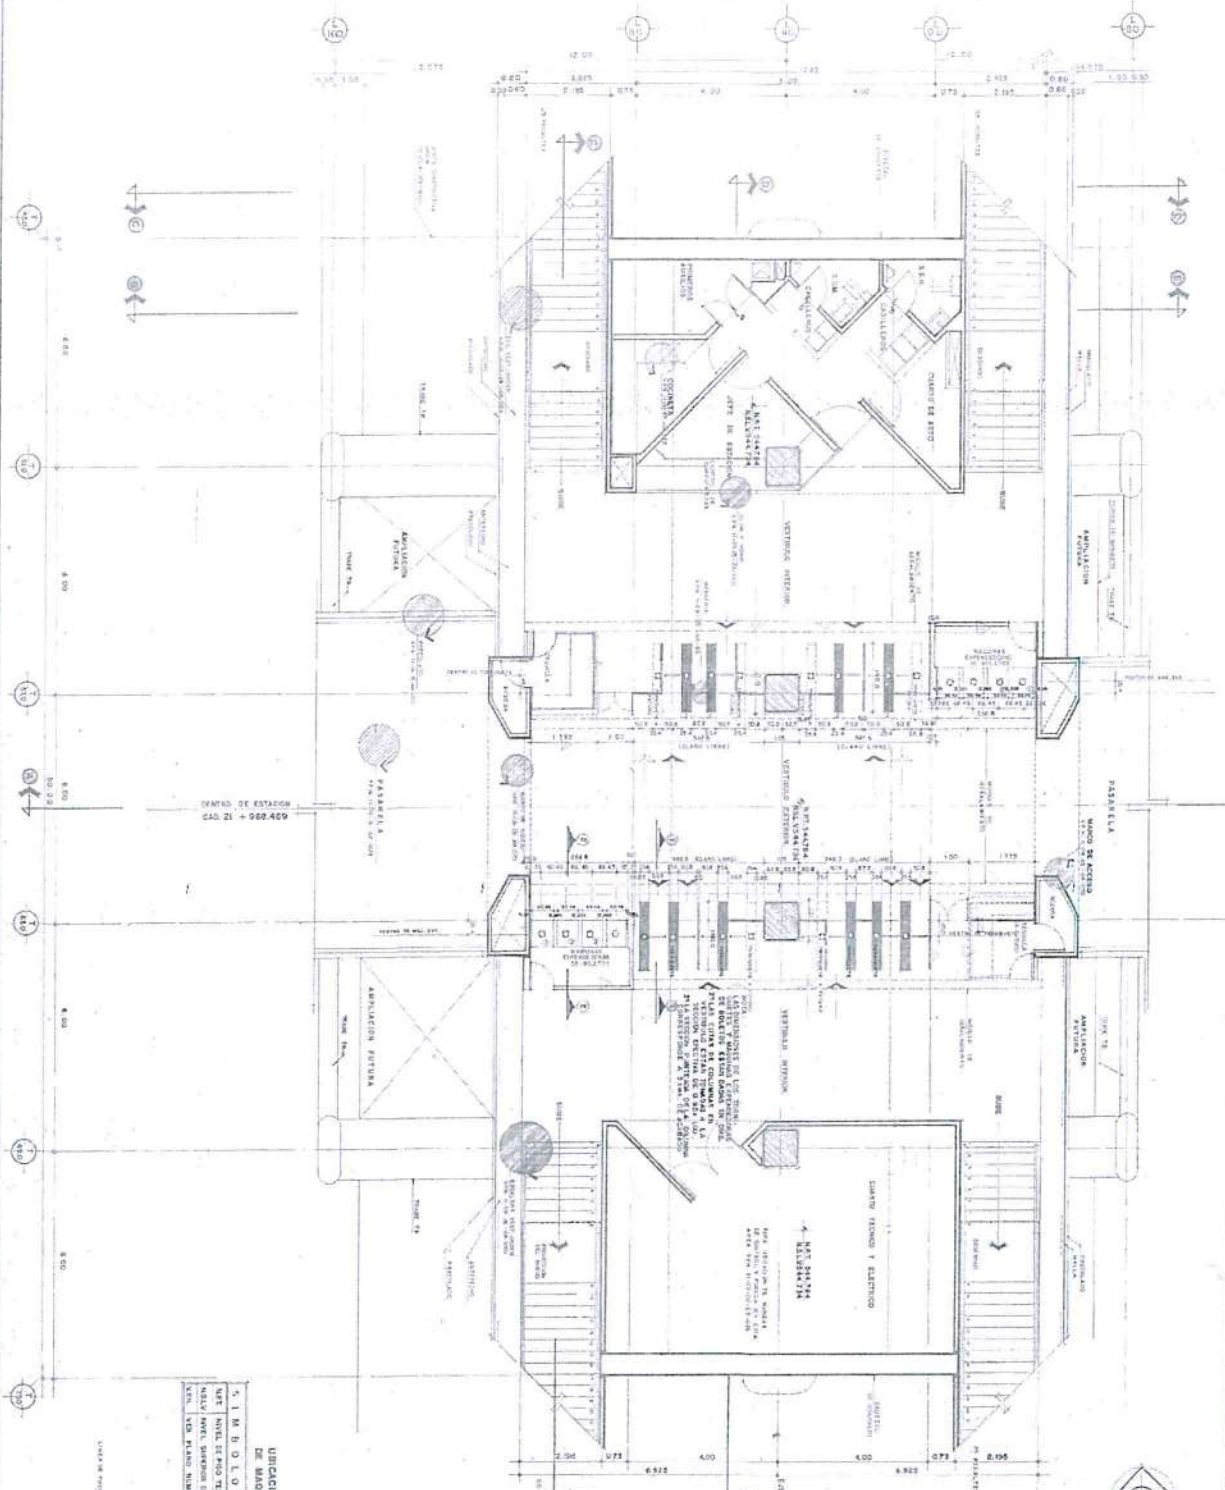

NOTAS:  


**CONSTRUWEB**  
 INGENIERIA Y ARQUITECTURA

**GOBIERNO DEL ESTADO  
 NUEVO LEON**


**METROPREY**  
 METROPREY

**PLANTA ARA VESTIBULO  
 ESTACION DE PASO TIPIA  
 PALACIO DE JUSTICIA.**


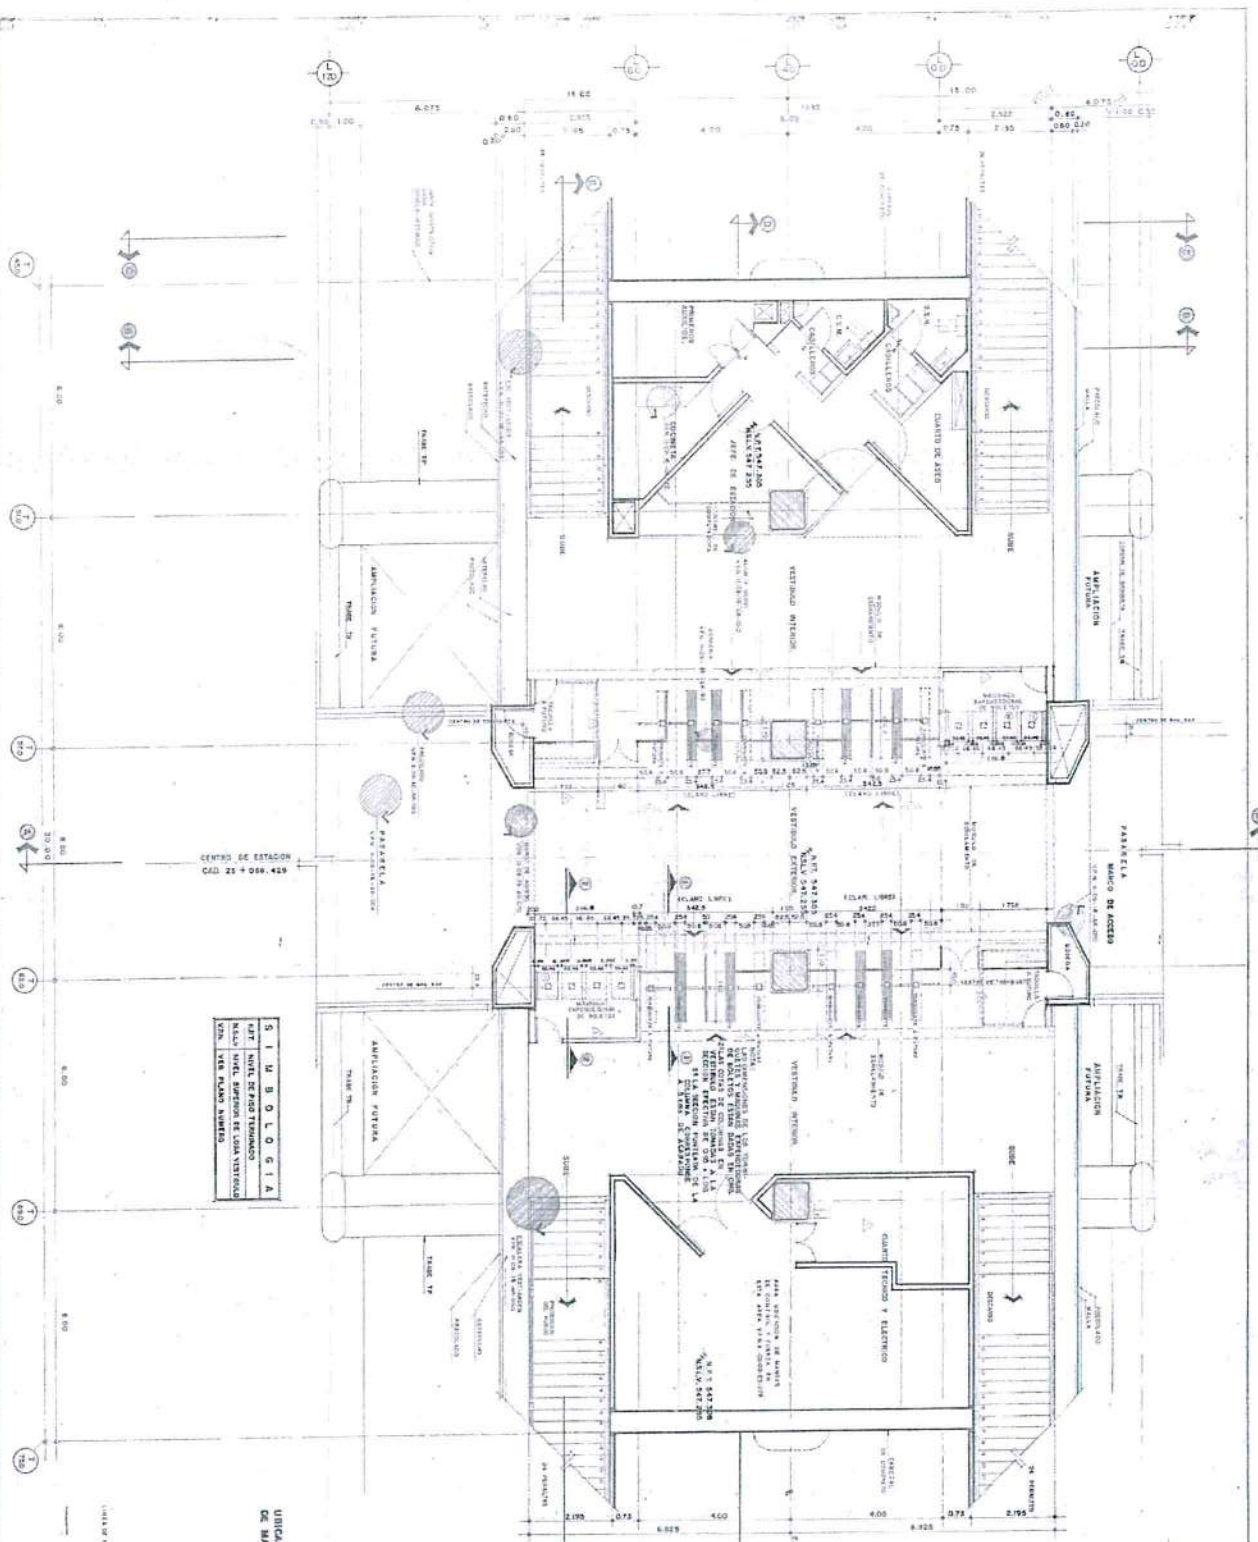

**S I M B O L O G I A**  

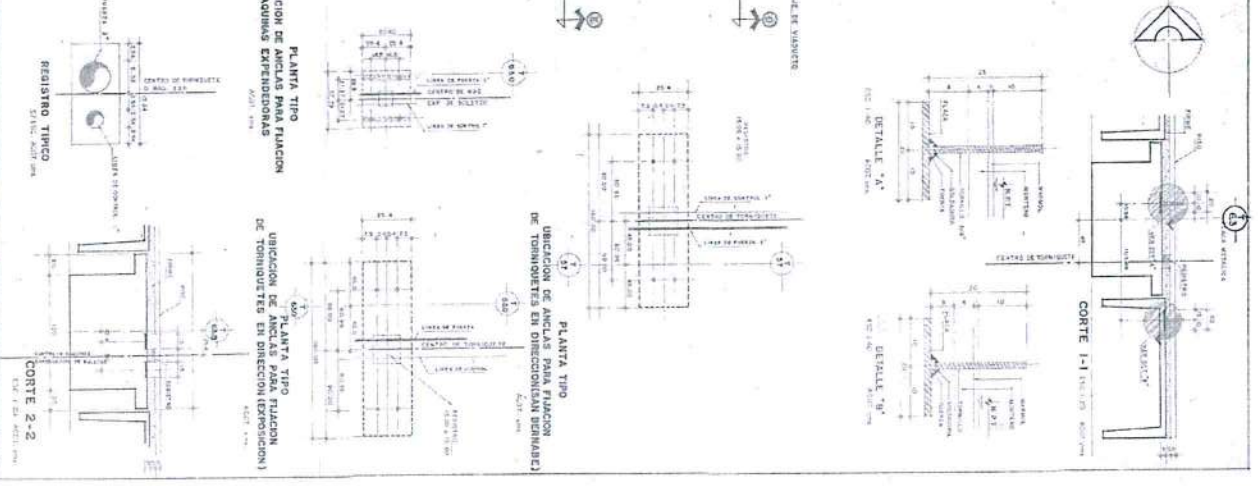

**NOTAS:**  
 1. VERIFICAR LA CANTIDAD DE ARMADO EN LOS MUEBLES  


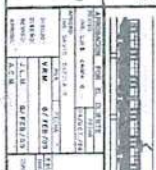

**PLANTA ABO. VESTIBULO**  
**ESTACION DE PASO TIPICA**  
**AZTLAN**

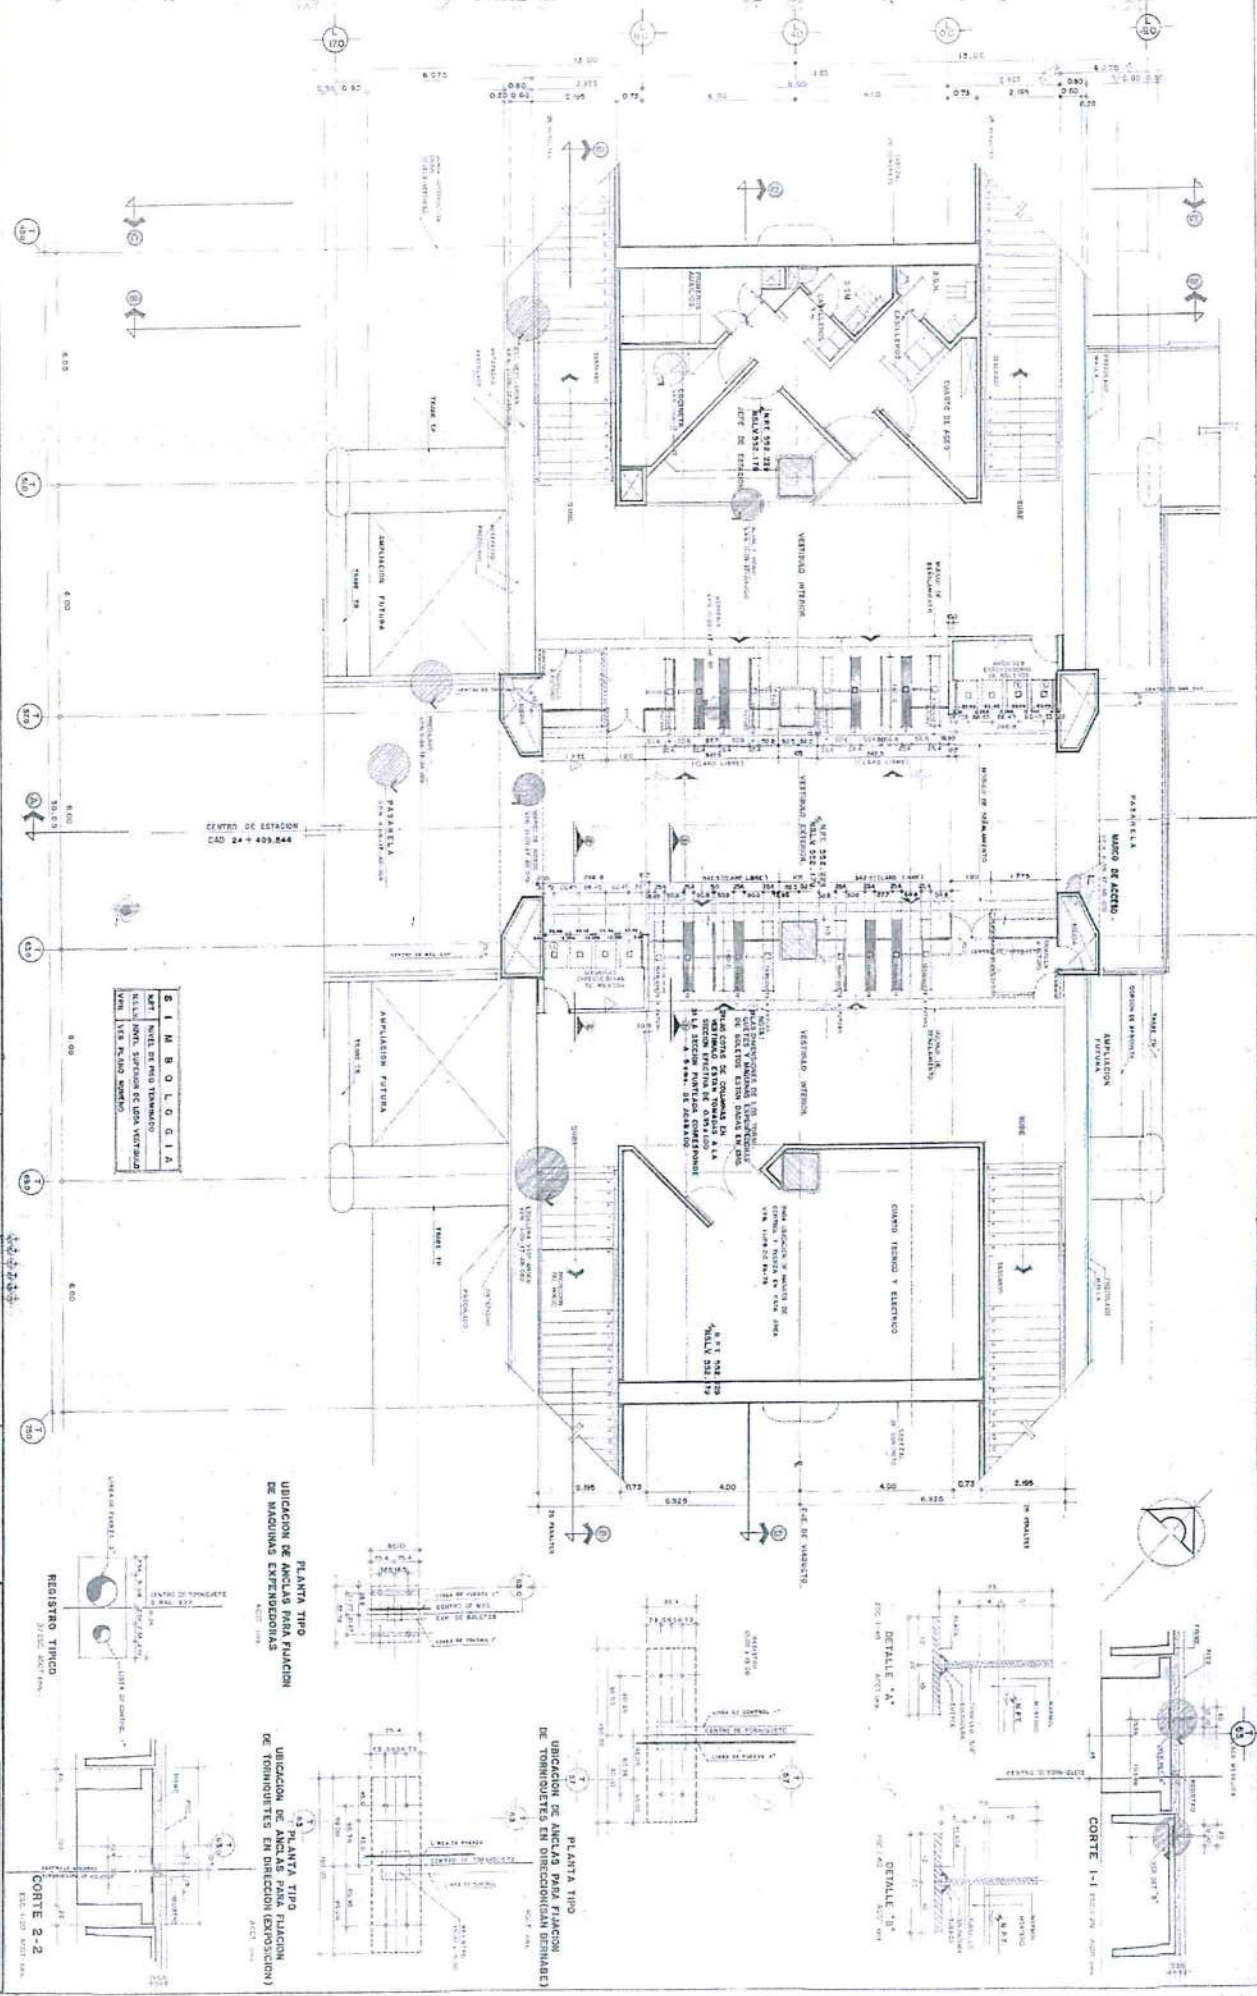

**NOTAS:**  
1. CONSULTAR PLANOS DE OBRAS DE OTRAS ETAPAS DEL PROYECTO.  
2. EN CASO DE MODIFICACIONES DE PLANOS, CONSULTAR CON EL DISEÑADOR.  

**PLANO DE REFERENCIA:**

**REVISIONES:**



**PLANTA TIPO**  
UBICACION DE ANCLAS PARA FIJACION DE MAQUINAS EXPANDIDAS

**PLANTA TIPO**  
UBICACION DE ANCLAS PARA FIJACION DE TORNOQUETES EN DIRECCION (EXPOSICION)

**DETALLE "A"**

**DETALLE "B"**

**CORTE 1-1**

**CORTE 2-2**

**CONSTRU FERRO**


INGENIERIA Y CONSTRUCCION

GOBIERNO DEL ESTADO  
DE NUEVO LEON

**METROREY**

PLANTA APO VESTIBULO  
ESTACION DE PASO TIPICA  
UNIDAD MODELO

REGISTRO TIPO

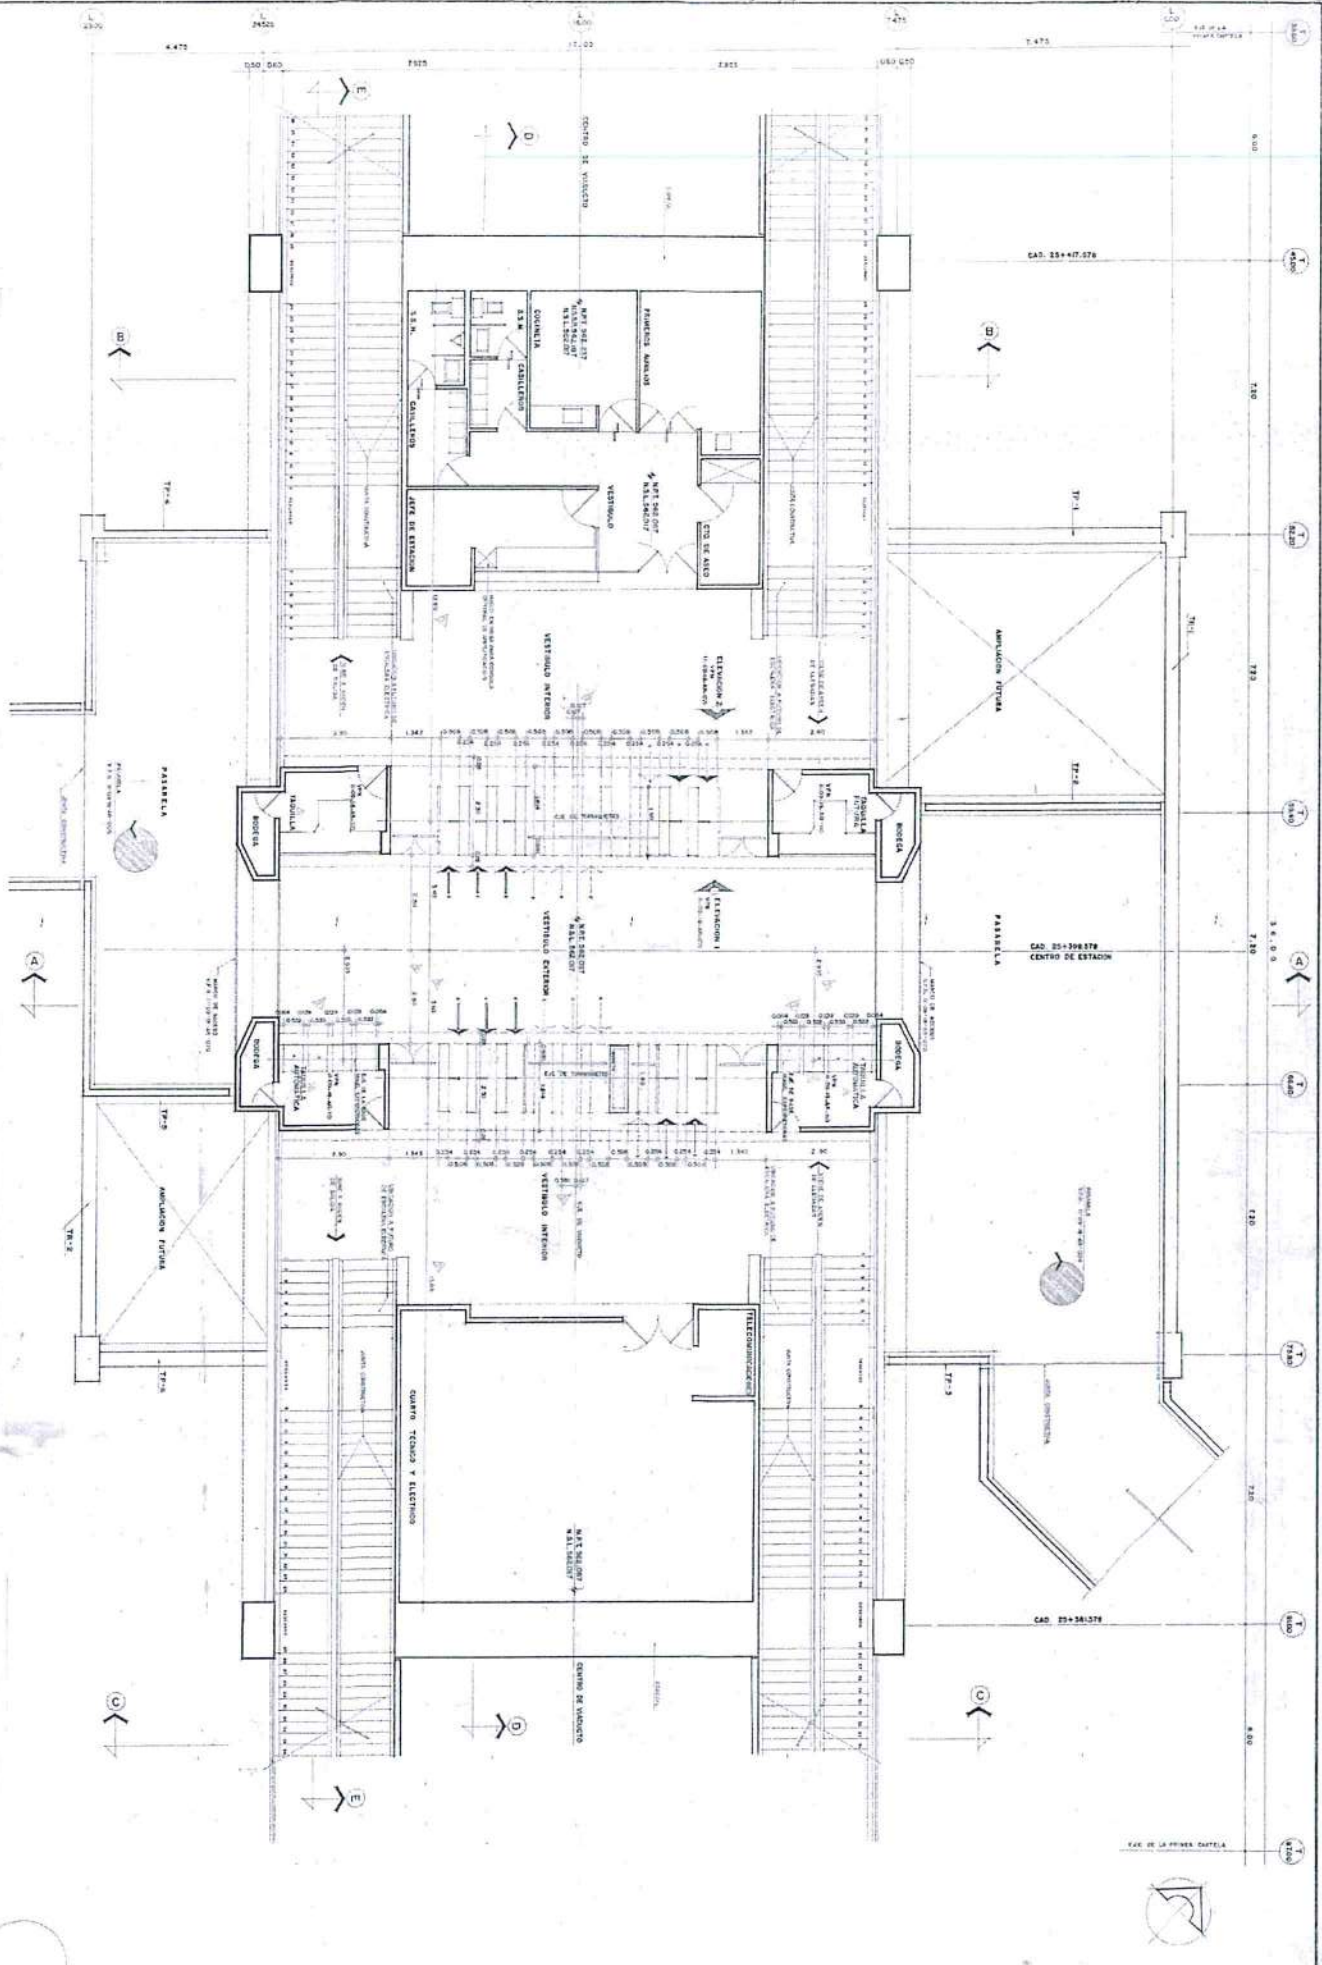




GOBIERNO DEL ESTADO DE NUEVO LEON

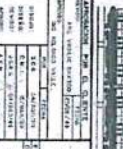

ESTACION TERMINAL SAN BENABE  
 PLANTA ANQUESTRONICA VESTIBULO

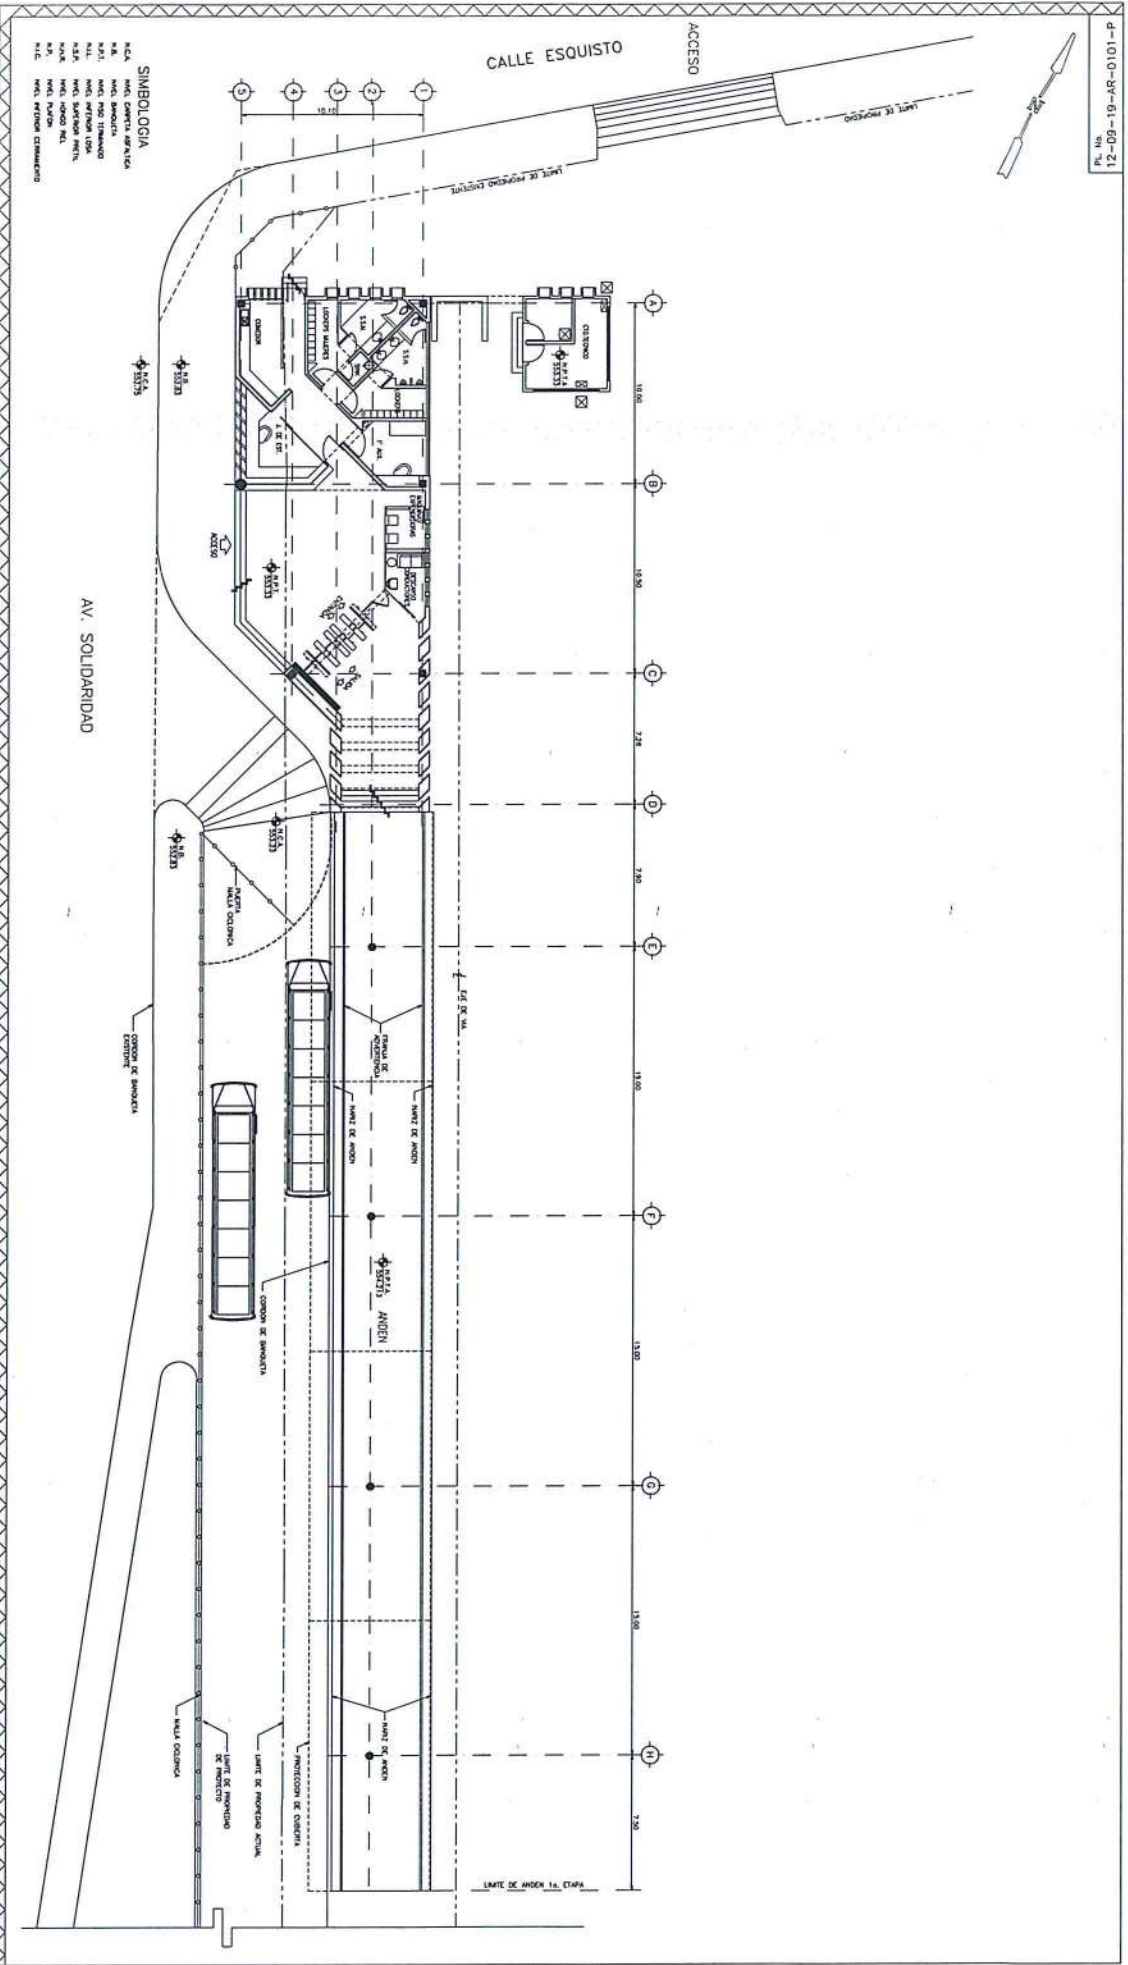

PLANO DE ESTACION


**ESTACION TALLERES PLANTA ARQUITECTONICA VESTIBULO ANDEN**

12-09-19-AR-0101-P

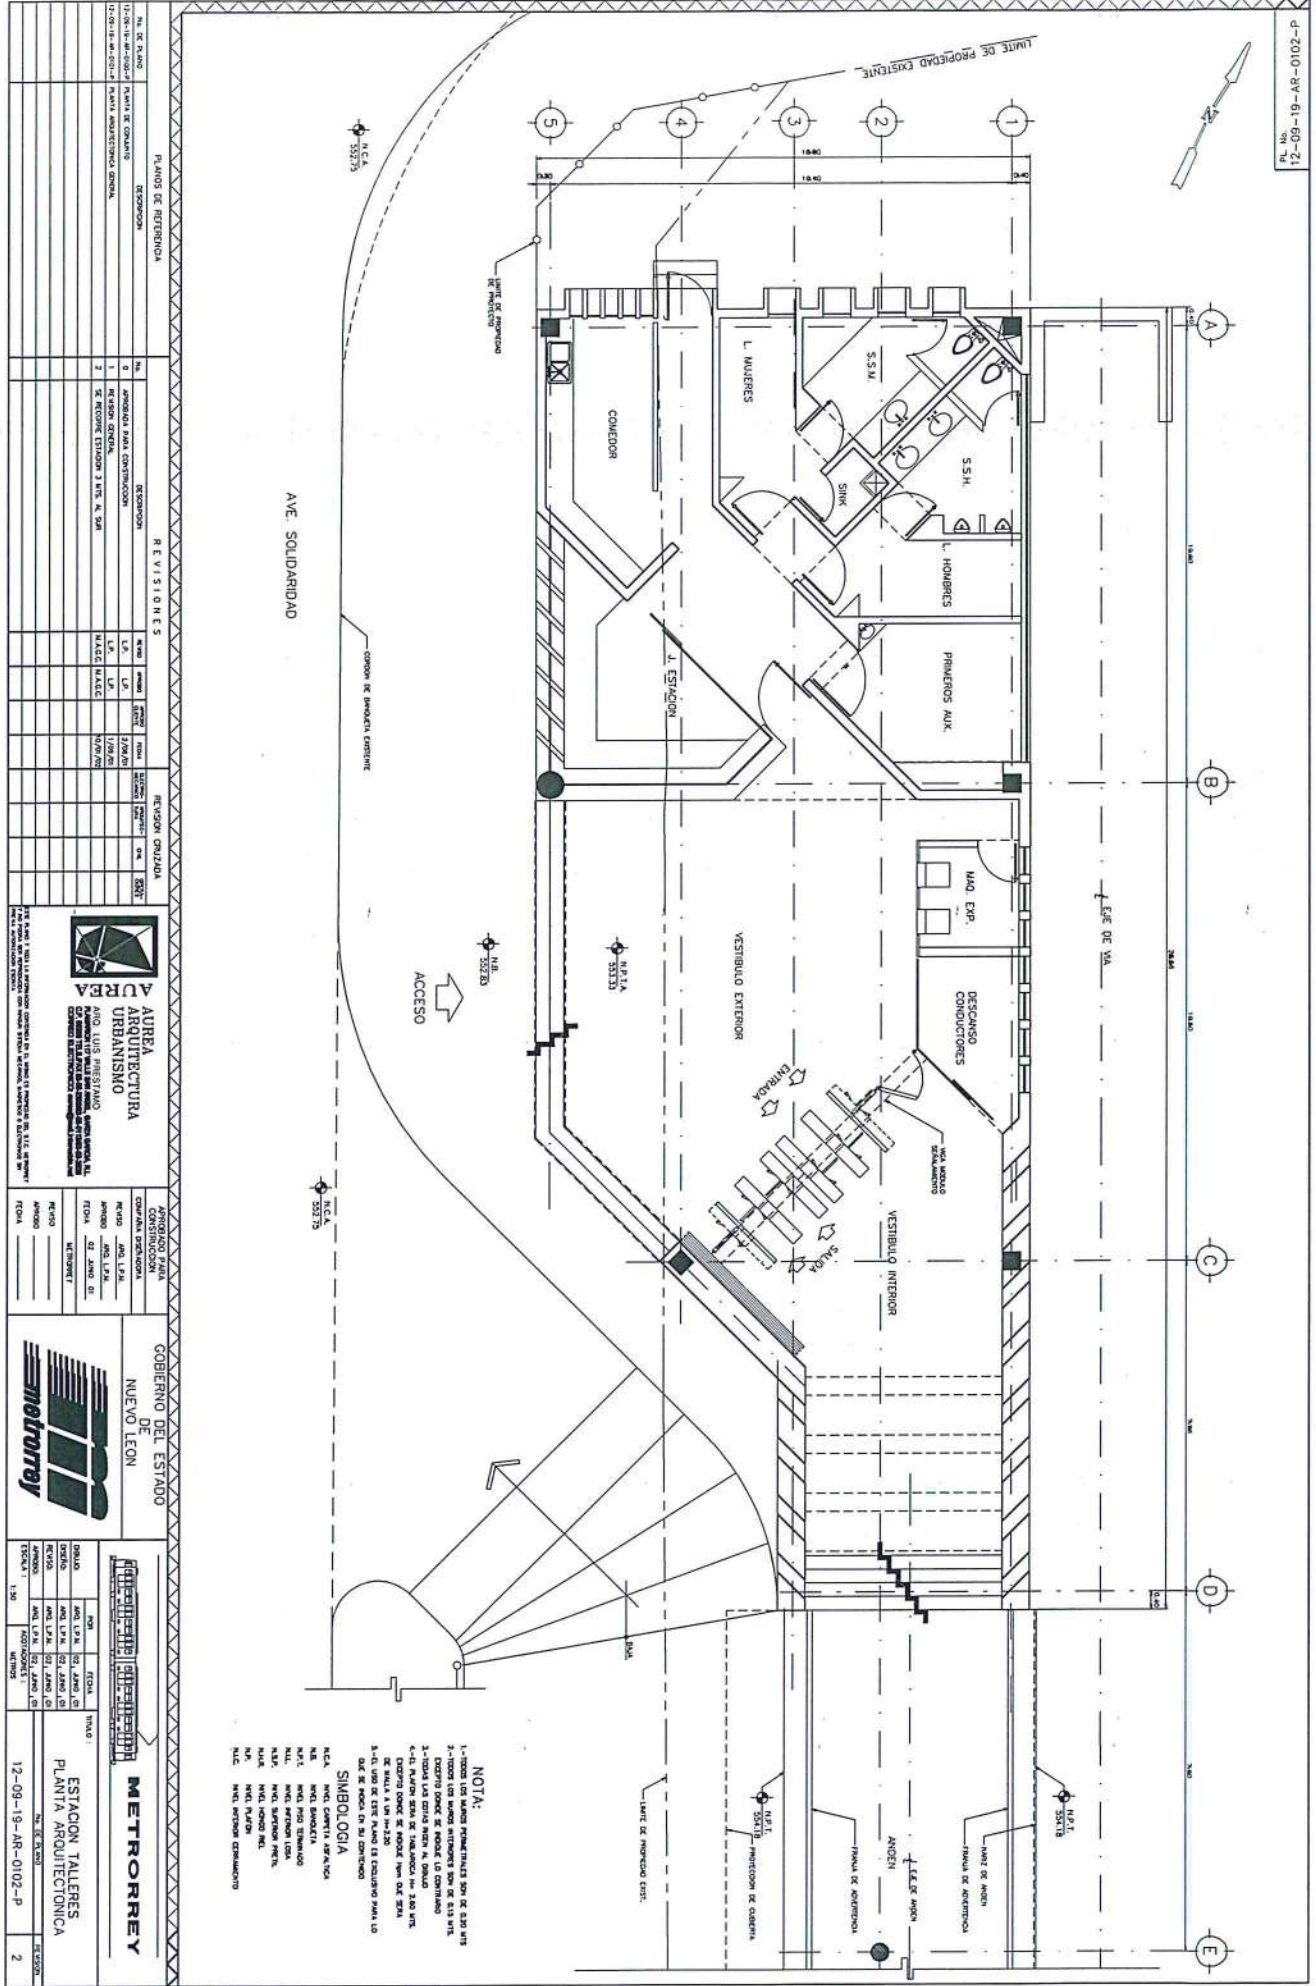

**NOTA:**  

**LEGENDA:**  

<p>METRORREY</p>		<p>ESTACION TALLERES          PLANTA ARQUITECTONICA</p>	

